




VISTA EN PLANTA
CANALIZACION DE ALUMBRADO EXTERIOR
ESCALA 1:75

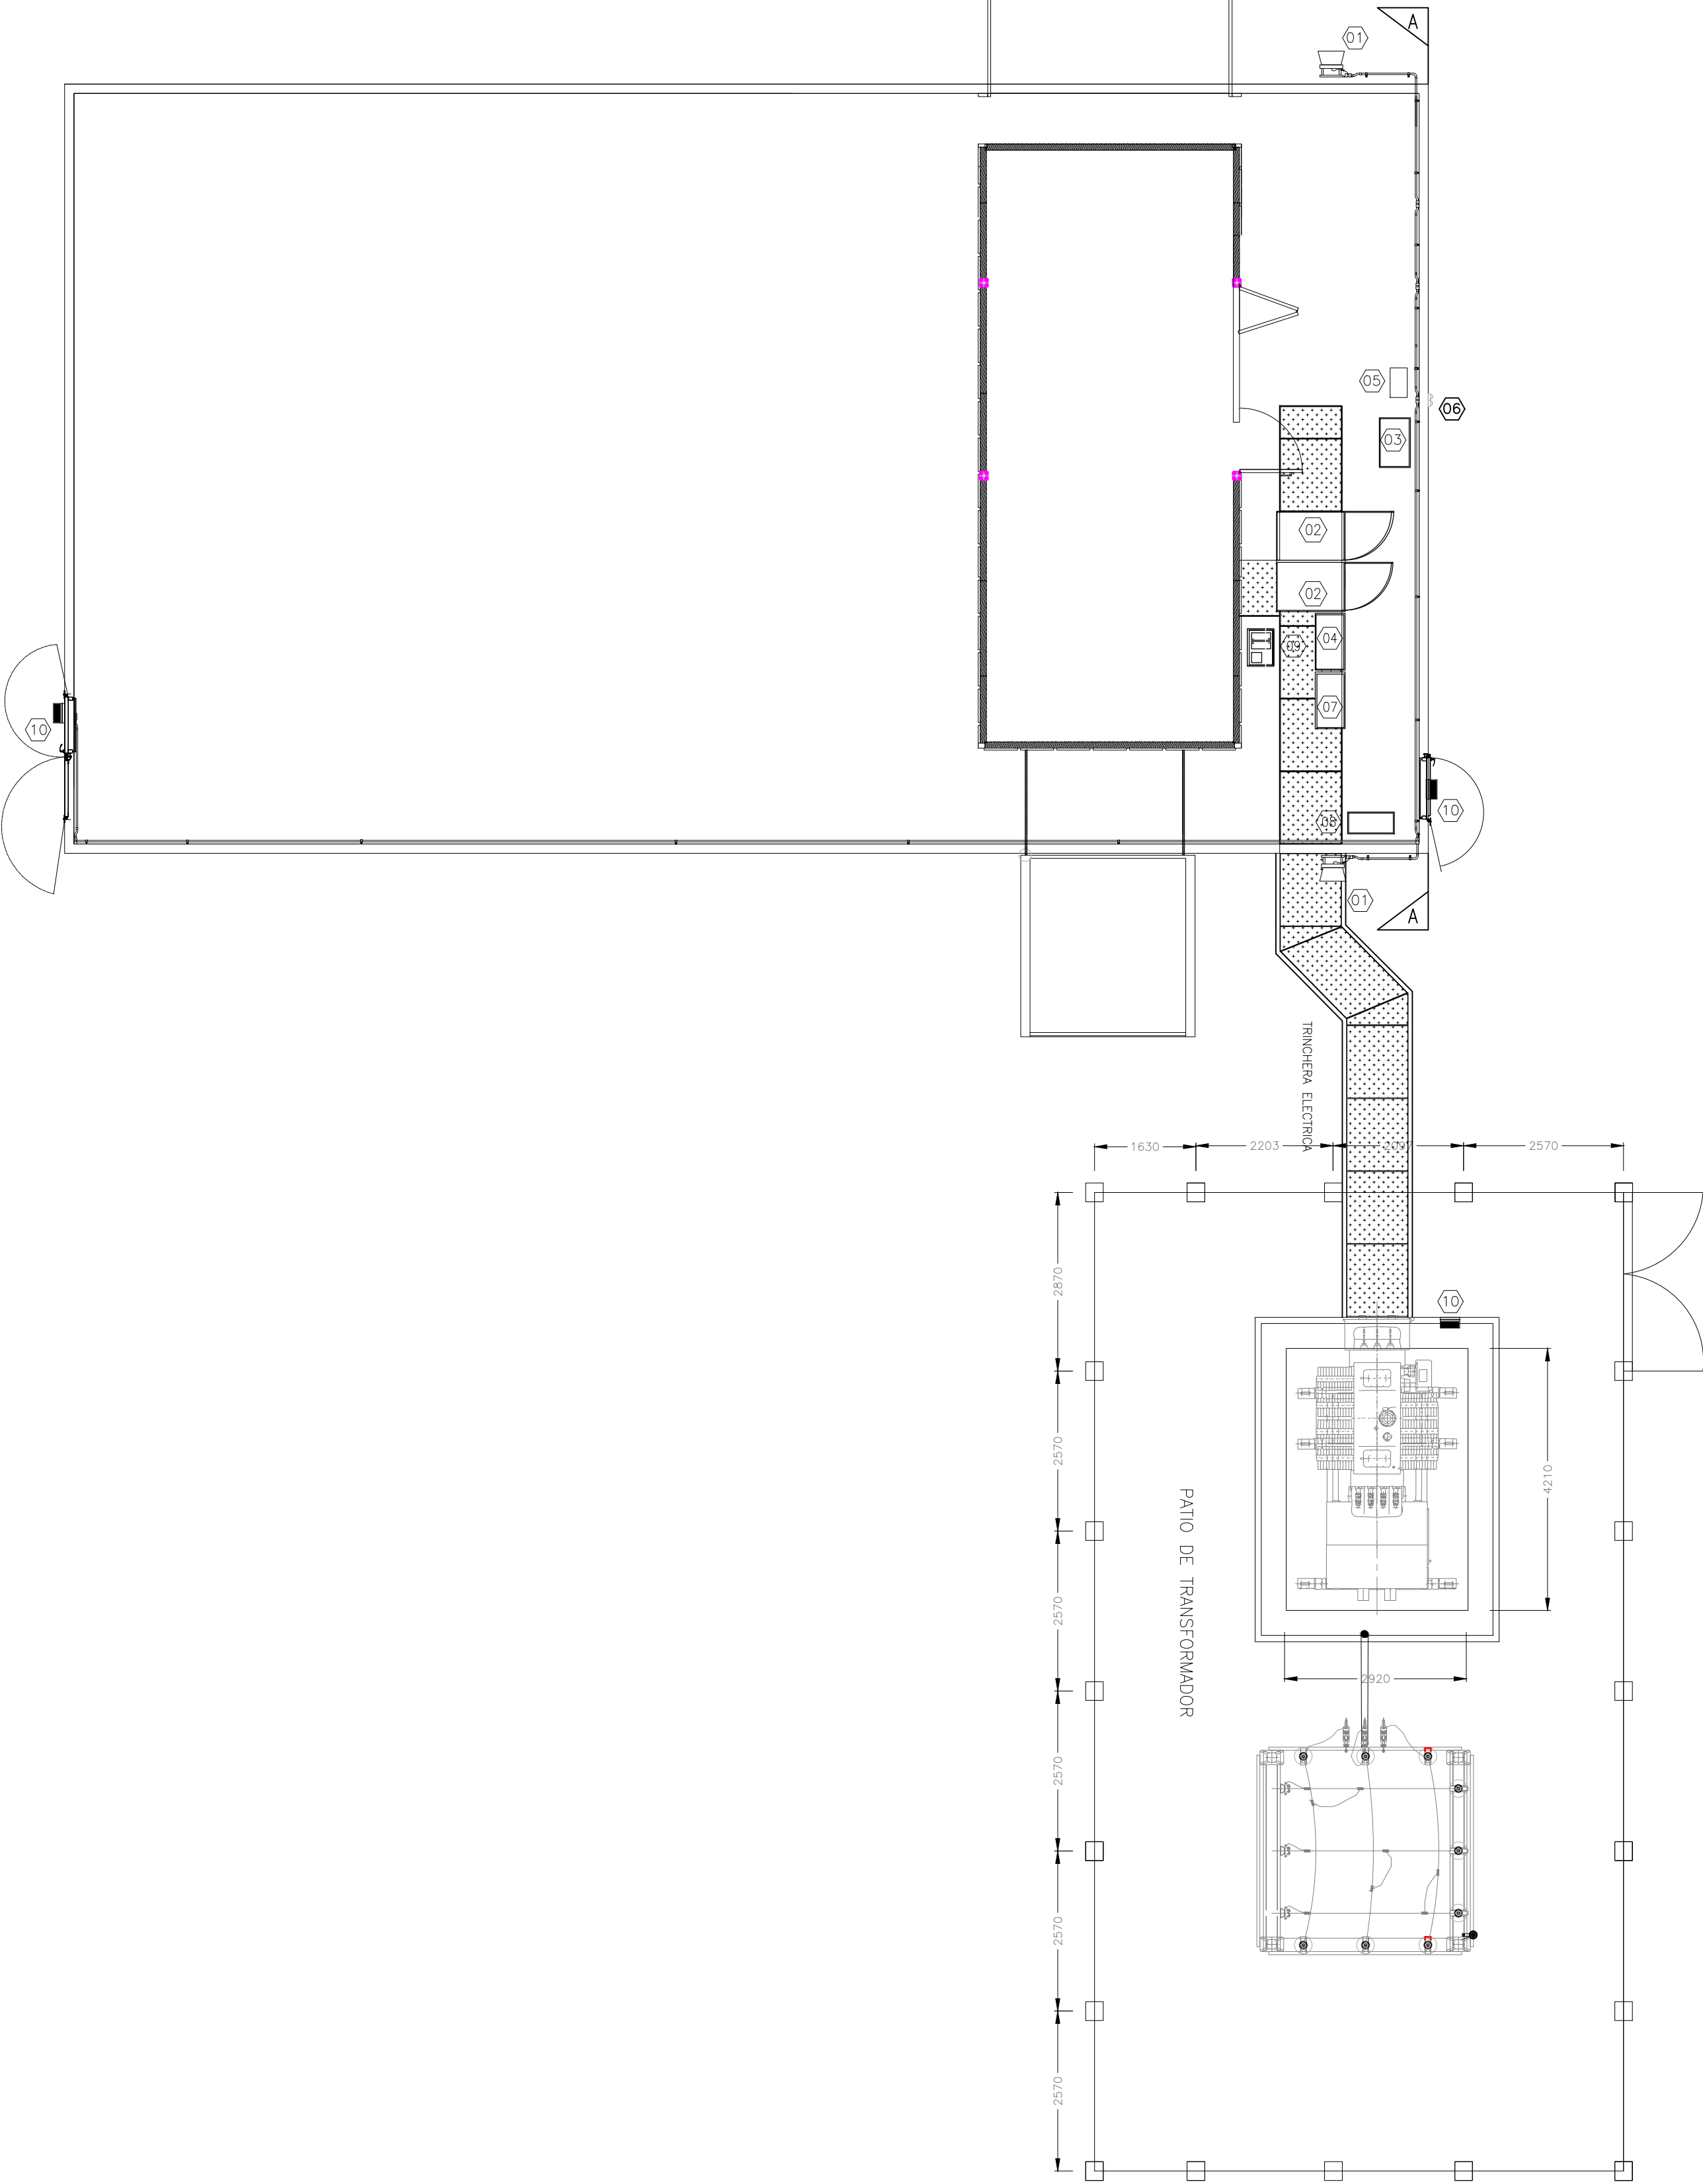

ELEVACION PRINCIPAL
ESCALA 1:75

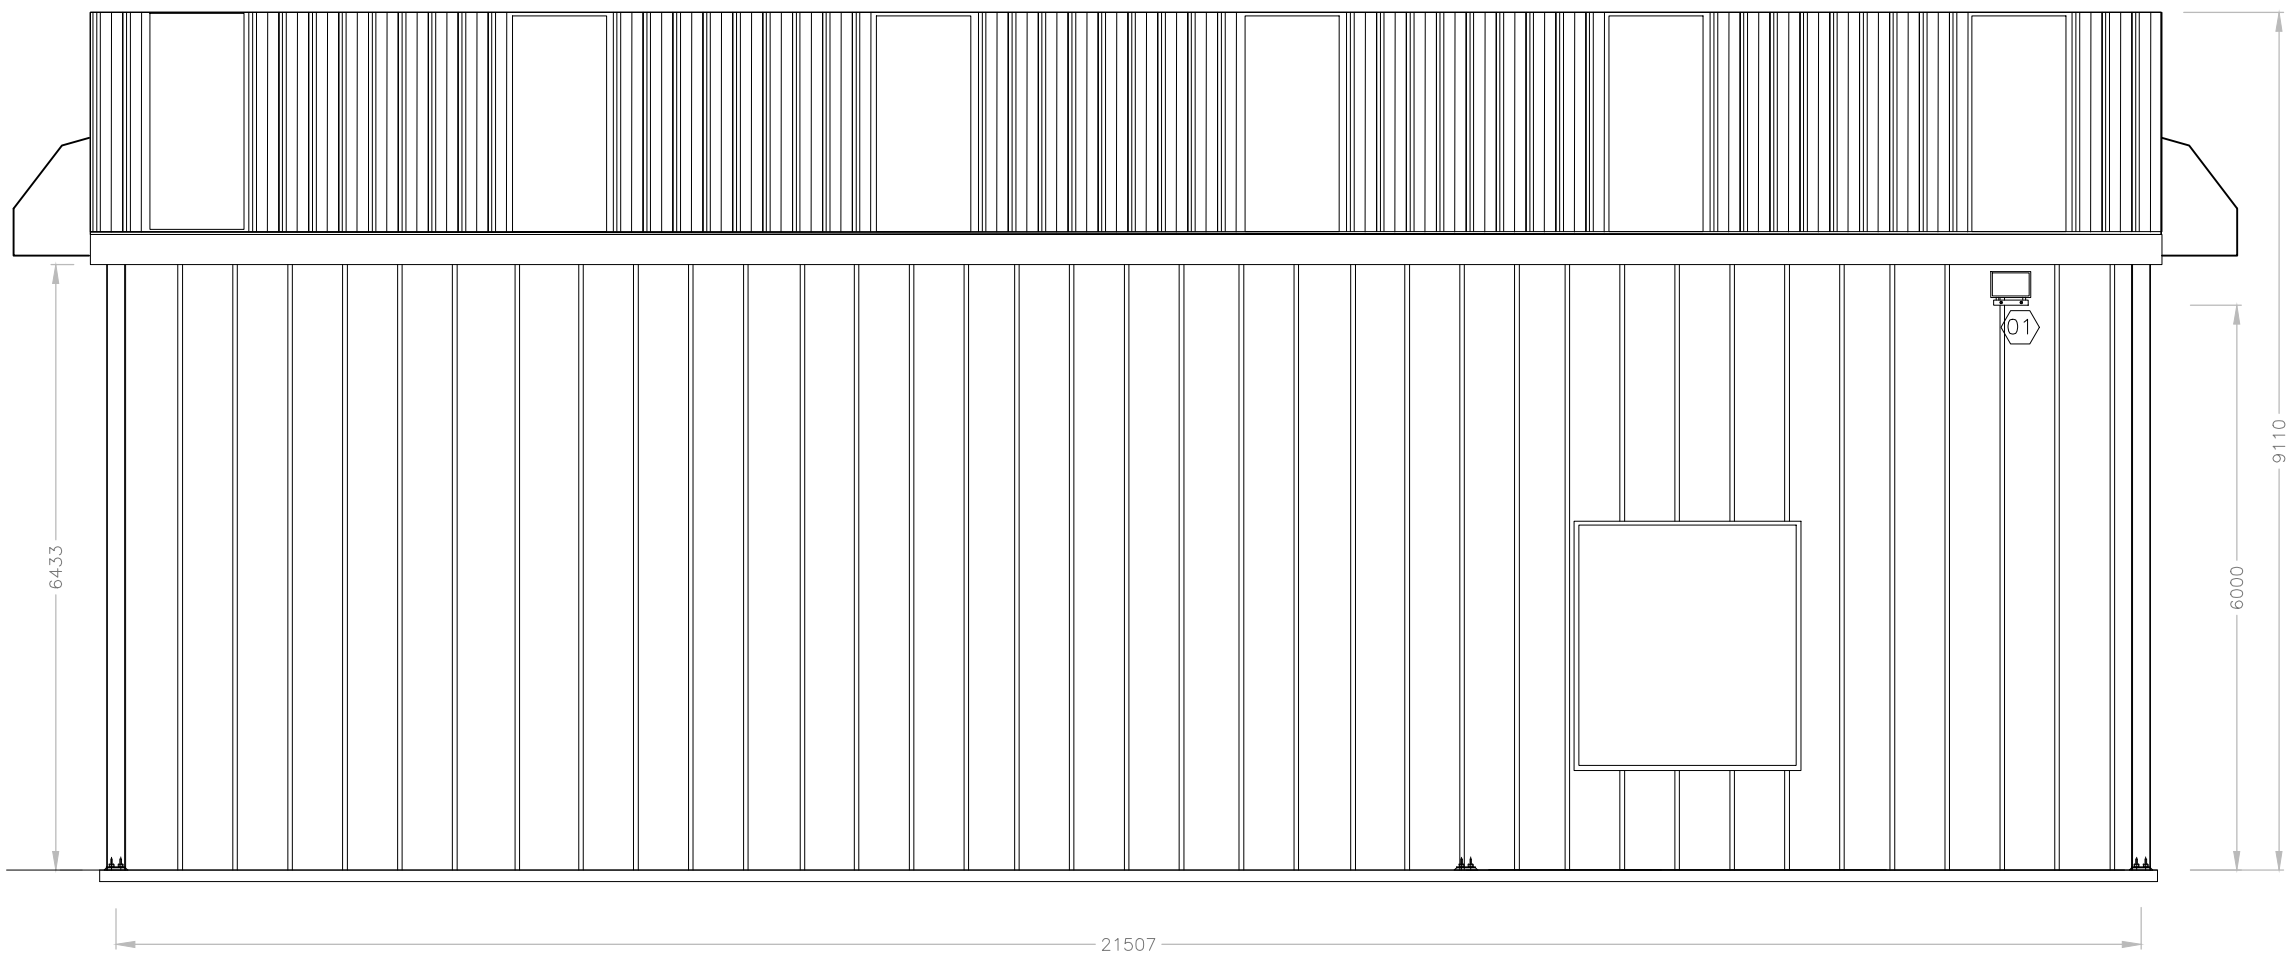

VISTA CORTE A-A.
ESCALA 1:75

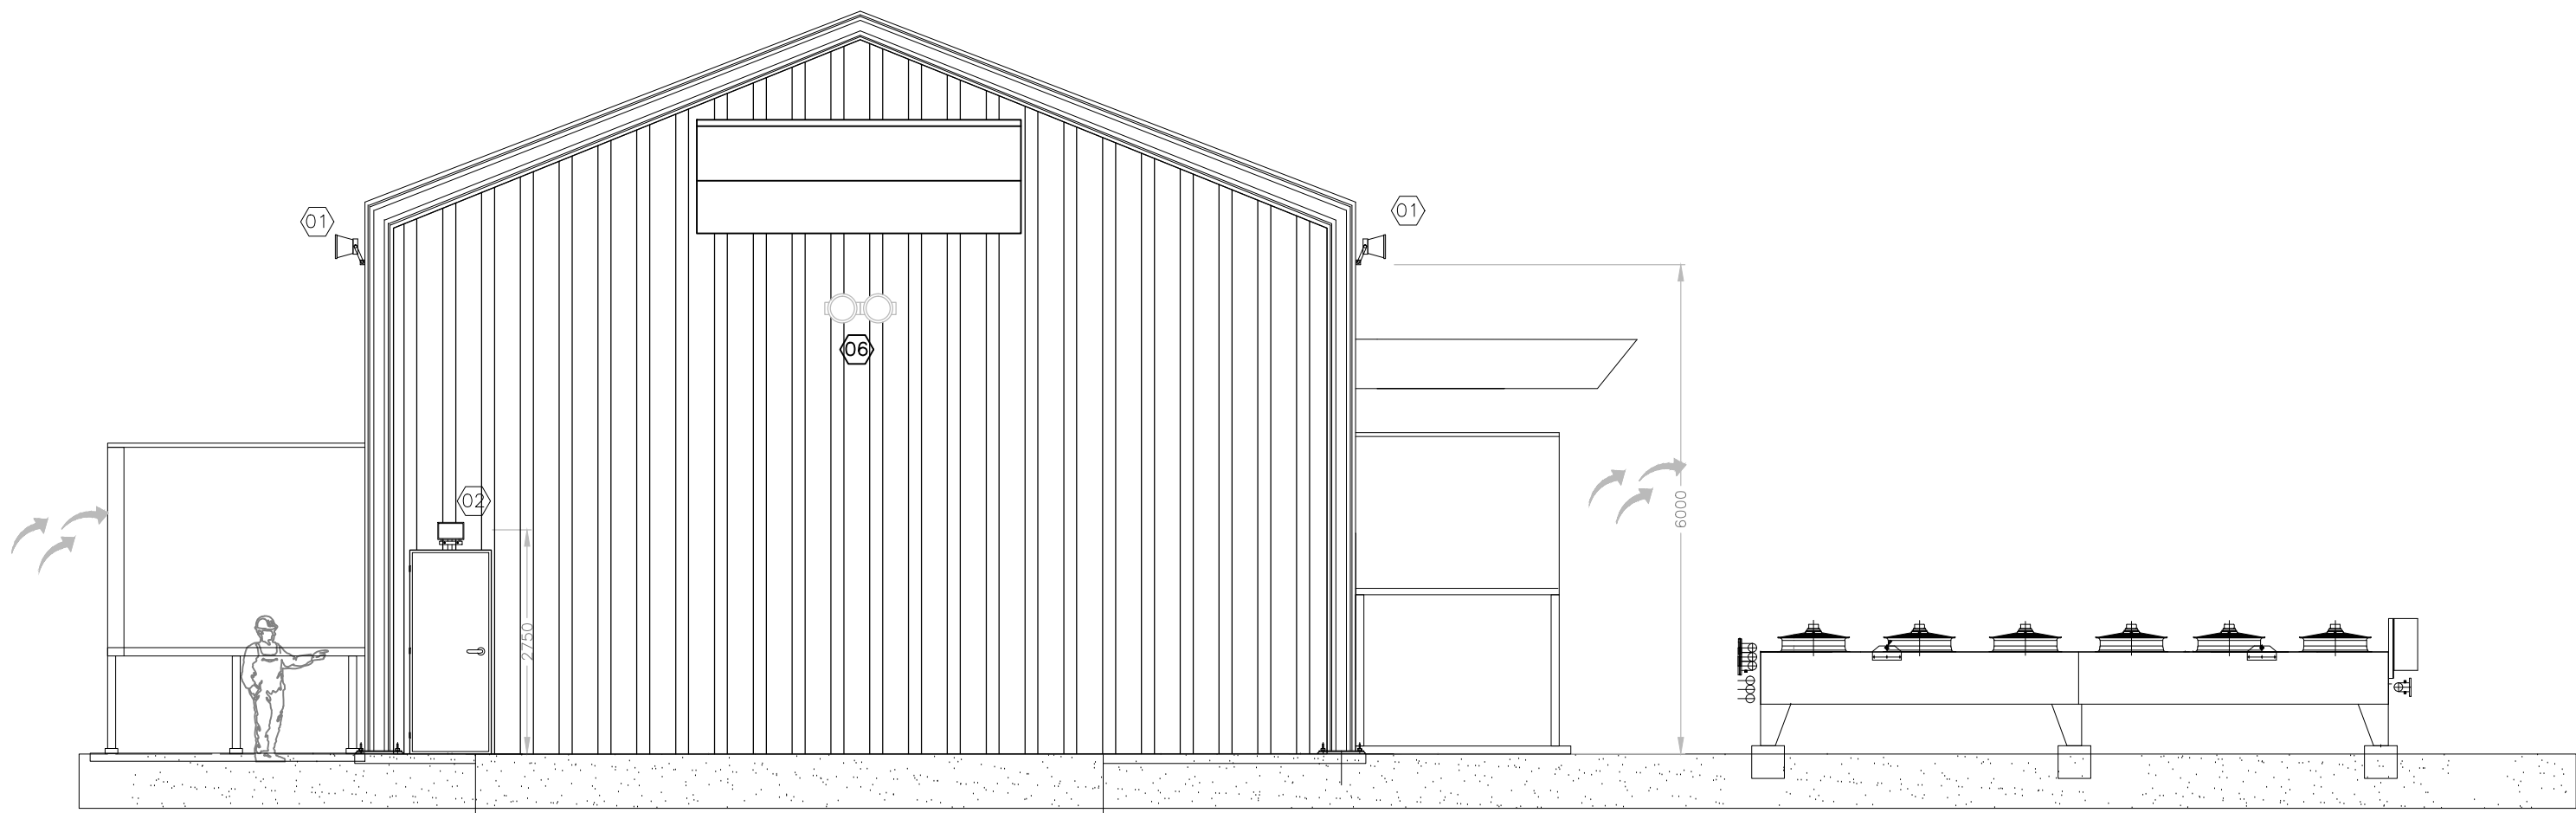

LISTADO DE EQUIPOS

CODIGO	CANTIDAD	EQUIPO N°	DESCRIPCION	PLANO O DOCUMENTO REFERENCIA
01	02	—	PROYECTOR HALOGENO 500W	MD-1158-EL-02-1
02	01	—	TABLERO SWITHGEAR	MD-1158-EL-02-1
03	01	—	TABLERO SS.AA.	MD-1158-EL-07-1
04	01	—	TABLERO GCP	DOCUMENTOS GE
05	01	—	TRANSFORMADOR DE 75 kVA 400/400V	MD-1158-EL-02-1
06	02	—	CELDA FOTOELECTRICA CON BASE 16A-220V	MD-1158-EL-02-1
07	01	—	TABLERO ECP	DOCUMENTOS GE
08	01	—	TABLERO EOP	DOCUMENTOS GE
09	01	—	CARGADOR DE BATERIAS + 2 BATERIAS DE 12 Vdc	—
10	03	—	PROYECTOR HALOGENO 150W	MD-1158-EL-02-1

- NOTAS:
- 1.- LOS PROYECTORES DE EXTERIOR PATIOS SON HALÓGENOS DE 500W
 - 2.- LOS PROYECTORES DE PUERTAS Y PATIO MEDIA TENSIÓN SON HALÓGENOS DE 150W
 - 3.- TODAS LAS COTAS ESTAN EN MILIMETROS
 - 4.- ALTURA DE MONTAJE DE PROYECTORES PATIO 6000mm.
 - 5.- ALTURA DE MONTAJE DE PROYECTORES PUERTAS 2750mm.
 - 6.- ALTURA DE MONTAJE DEL PROYECTOR PATIO MEDIA TENSIÓN 3100mm , EN PERFIL DE 60X60mm CANALIZADO EN CAÑERÍA DE ACERO 1/2"

SIMBOLOGIA

ITEM	DESCRIPCION
01	PROYECTOR HALOGENO 500W
02	PROYECTOR HALOGENO 150W
03	CAJA DE DERIVACION
04	CELDA FOTOELECTRICA CON BASE 16A-220VFOTOCELDA CONTROL ILUMINACION

AS BUILT

						MD sasipa	
						EscoChile	
						Panamericana Sur Km 24 San Bernardo - Santiago Fono: (56-2) 3611924 Web: www.escochile.cl email: info@escochile.cl	
						Proyecto/Project: TERMOGENERACIÓN CENTRAL MATAVERI	
						Cliente/Customer: MAESTRANZA DIESEL / SASIPA	
						Denominación/Description : CANALIZACION EXTERIOR VIGILANCIA PATIOS SALA DE GENERACION	
						Plano/Drawing No. : MD-1158-EL-03-3	
						ESCALA/SCALE 1:75	
						Revisión/Revision 0	
						FORMATO ORIGINAL DIN A1	
						Página/Sheet 003/005	