


DIAGRAMAS DE CONTROL TABLERO DE SS.AA.

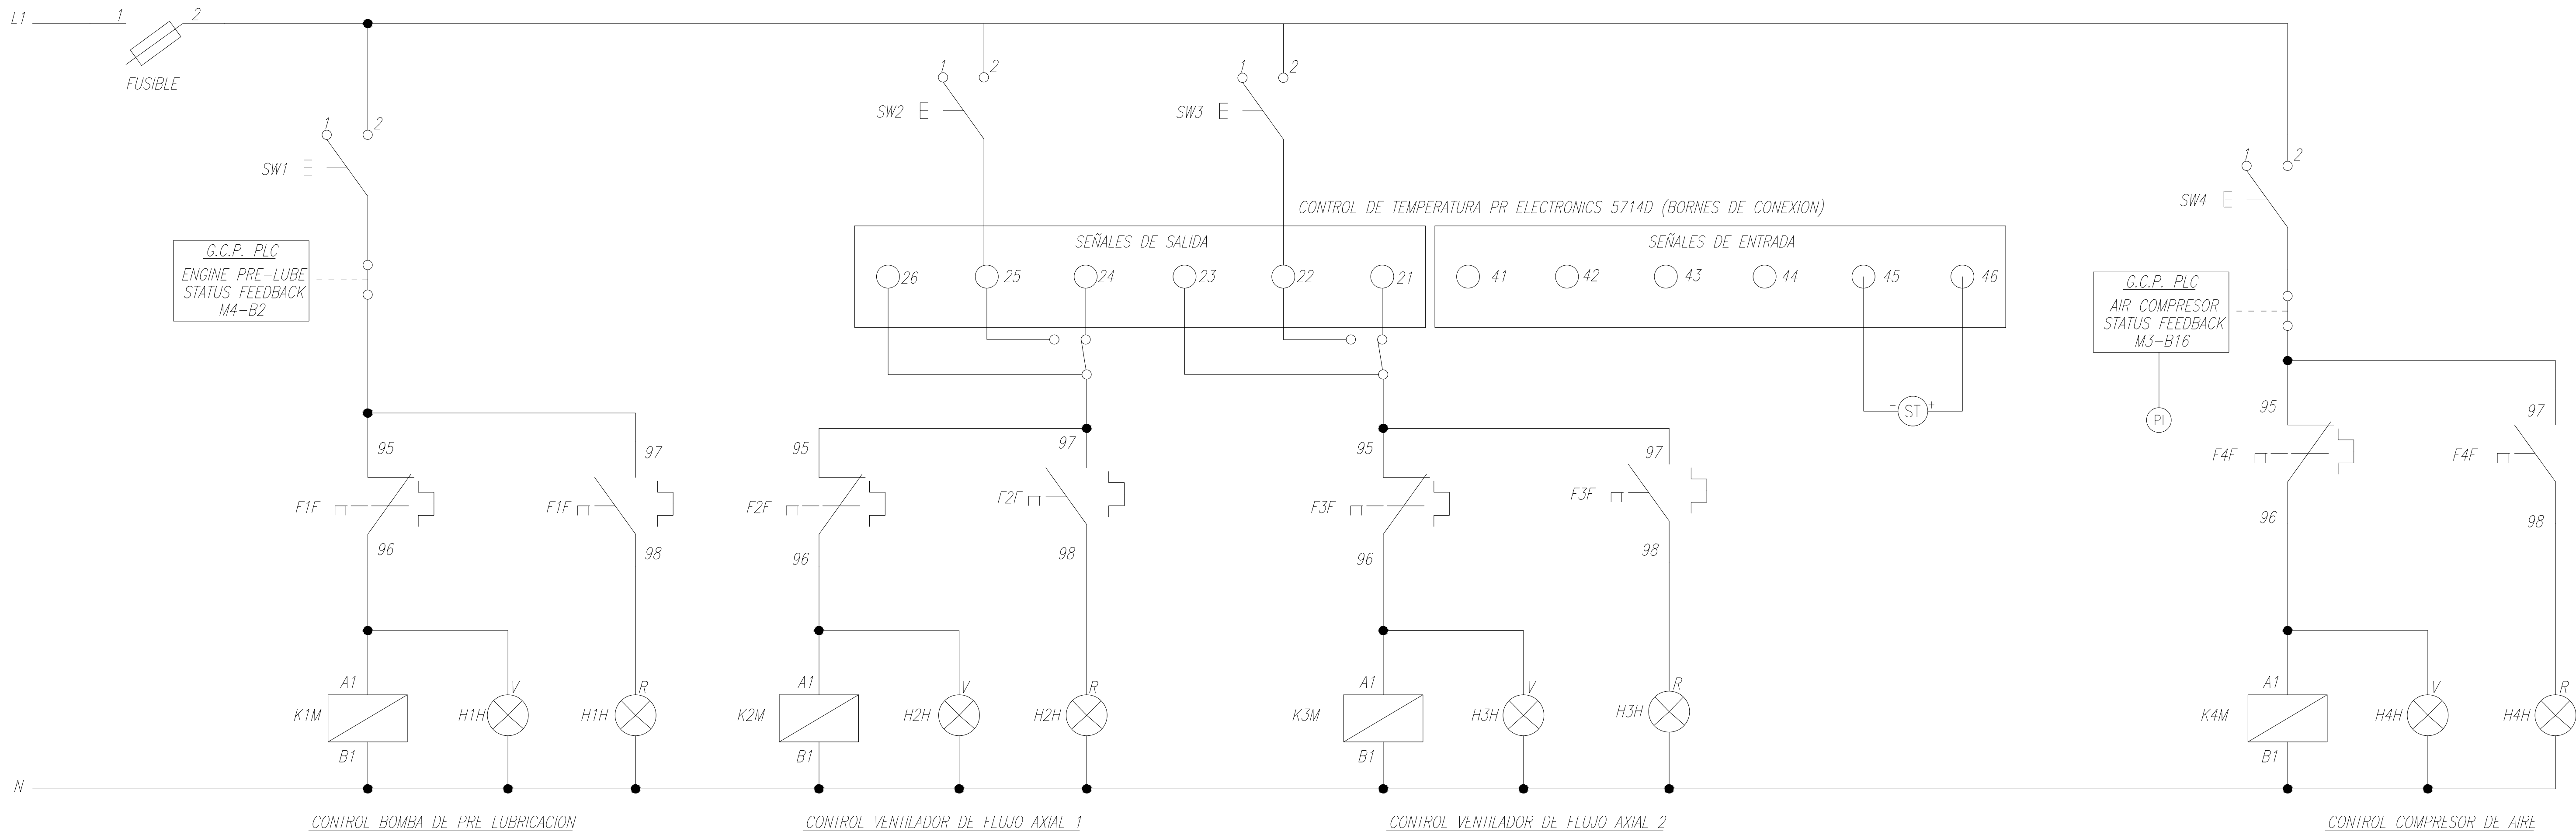

EQUIPOS DE CONTROL	
	SELECTOR 1-2 22mm IP55
	RELE TERMICO TESYS. CONTACTO NA.
	RELE TERMICO TESYS. CONTACTO NC.
	CONTACTOR LC1D18 NA/NC
	LUZ PILOTO VERDE DE OPERACION.
	LUZ PILOTO ROJA DE SOBRECARGA.
	PRESOSTATO ESTANQUE DE AIRE CONFIG. A 12 BAR.
	SENSOR DE TEMPERATURA 4-20 mA

AS BUILT

				NOMBRE / NAME	FECHA/DATE	FIRMA / SIGNATURE	 PANAMERICANA SUR KM 24 San Bernardo - Santiago Fono:(56-2) 3611924 Web:www.escochile.cl email:info@escochile.cl	Proyecto/Project:	TERMOGENERADOR CENTRAL MATAVERI
				DISEÑO / DESIGNER	30.08.13			Cliente/Customer:	MAESTRANZA DIESEL / SASIPA
				DIBUJO/DRAWN	30.08.13			Denominación/Description :	
				REVISO / CHECKED BY	30.08.13			Diagrama de control VENTILADORES DE FLUJO AXIAL, BOMBA PRE-LUBE Y COMPRESOR DE AIRE	
				APROBO / APPROVED BY	30.08.13			Plano/Drawing No. : MD-1158-EL-11	
0	AS BUILT	30.08.13	S.V.R.	Fecha/Date	Nombre/Name	ESCALA/SCALE	Revisión/Revision	FORMATO ORIGINAL	Page/Sheet
Modificación/Modification				MD-1158-EL-11		S/E	0	DIN A1	001/003