




VISTA LATERAL DERECHA REVESTIMIENTO EXTERIOR

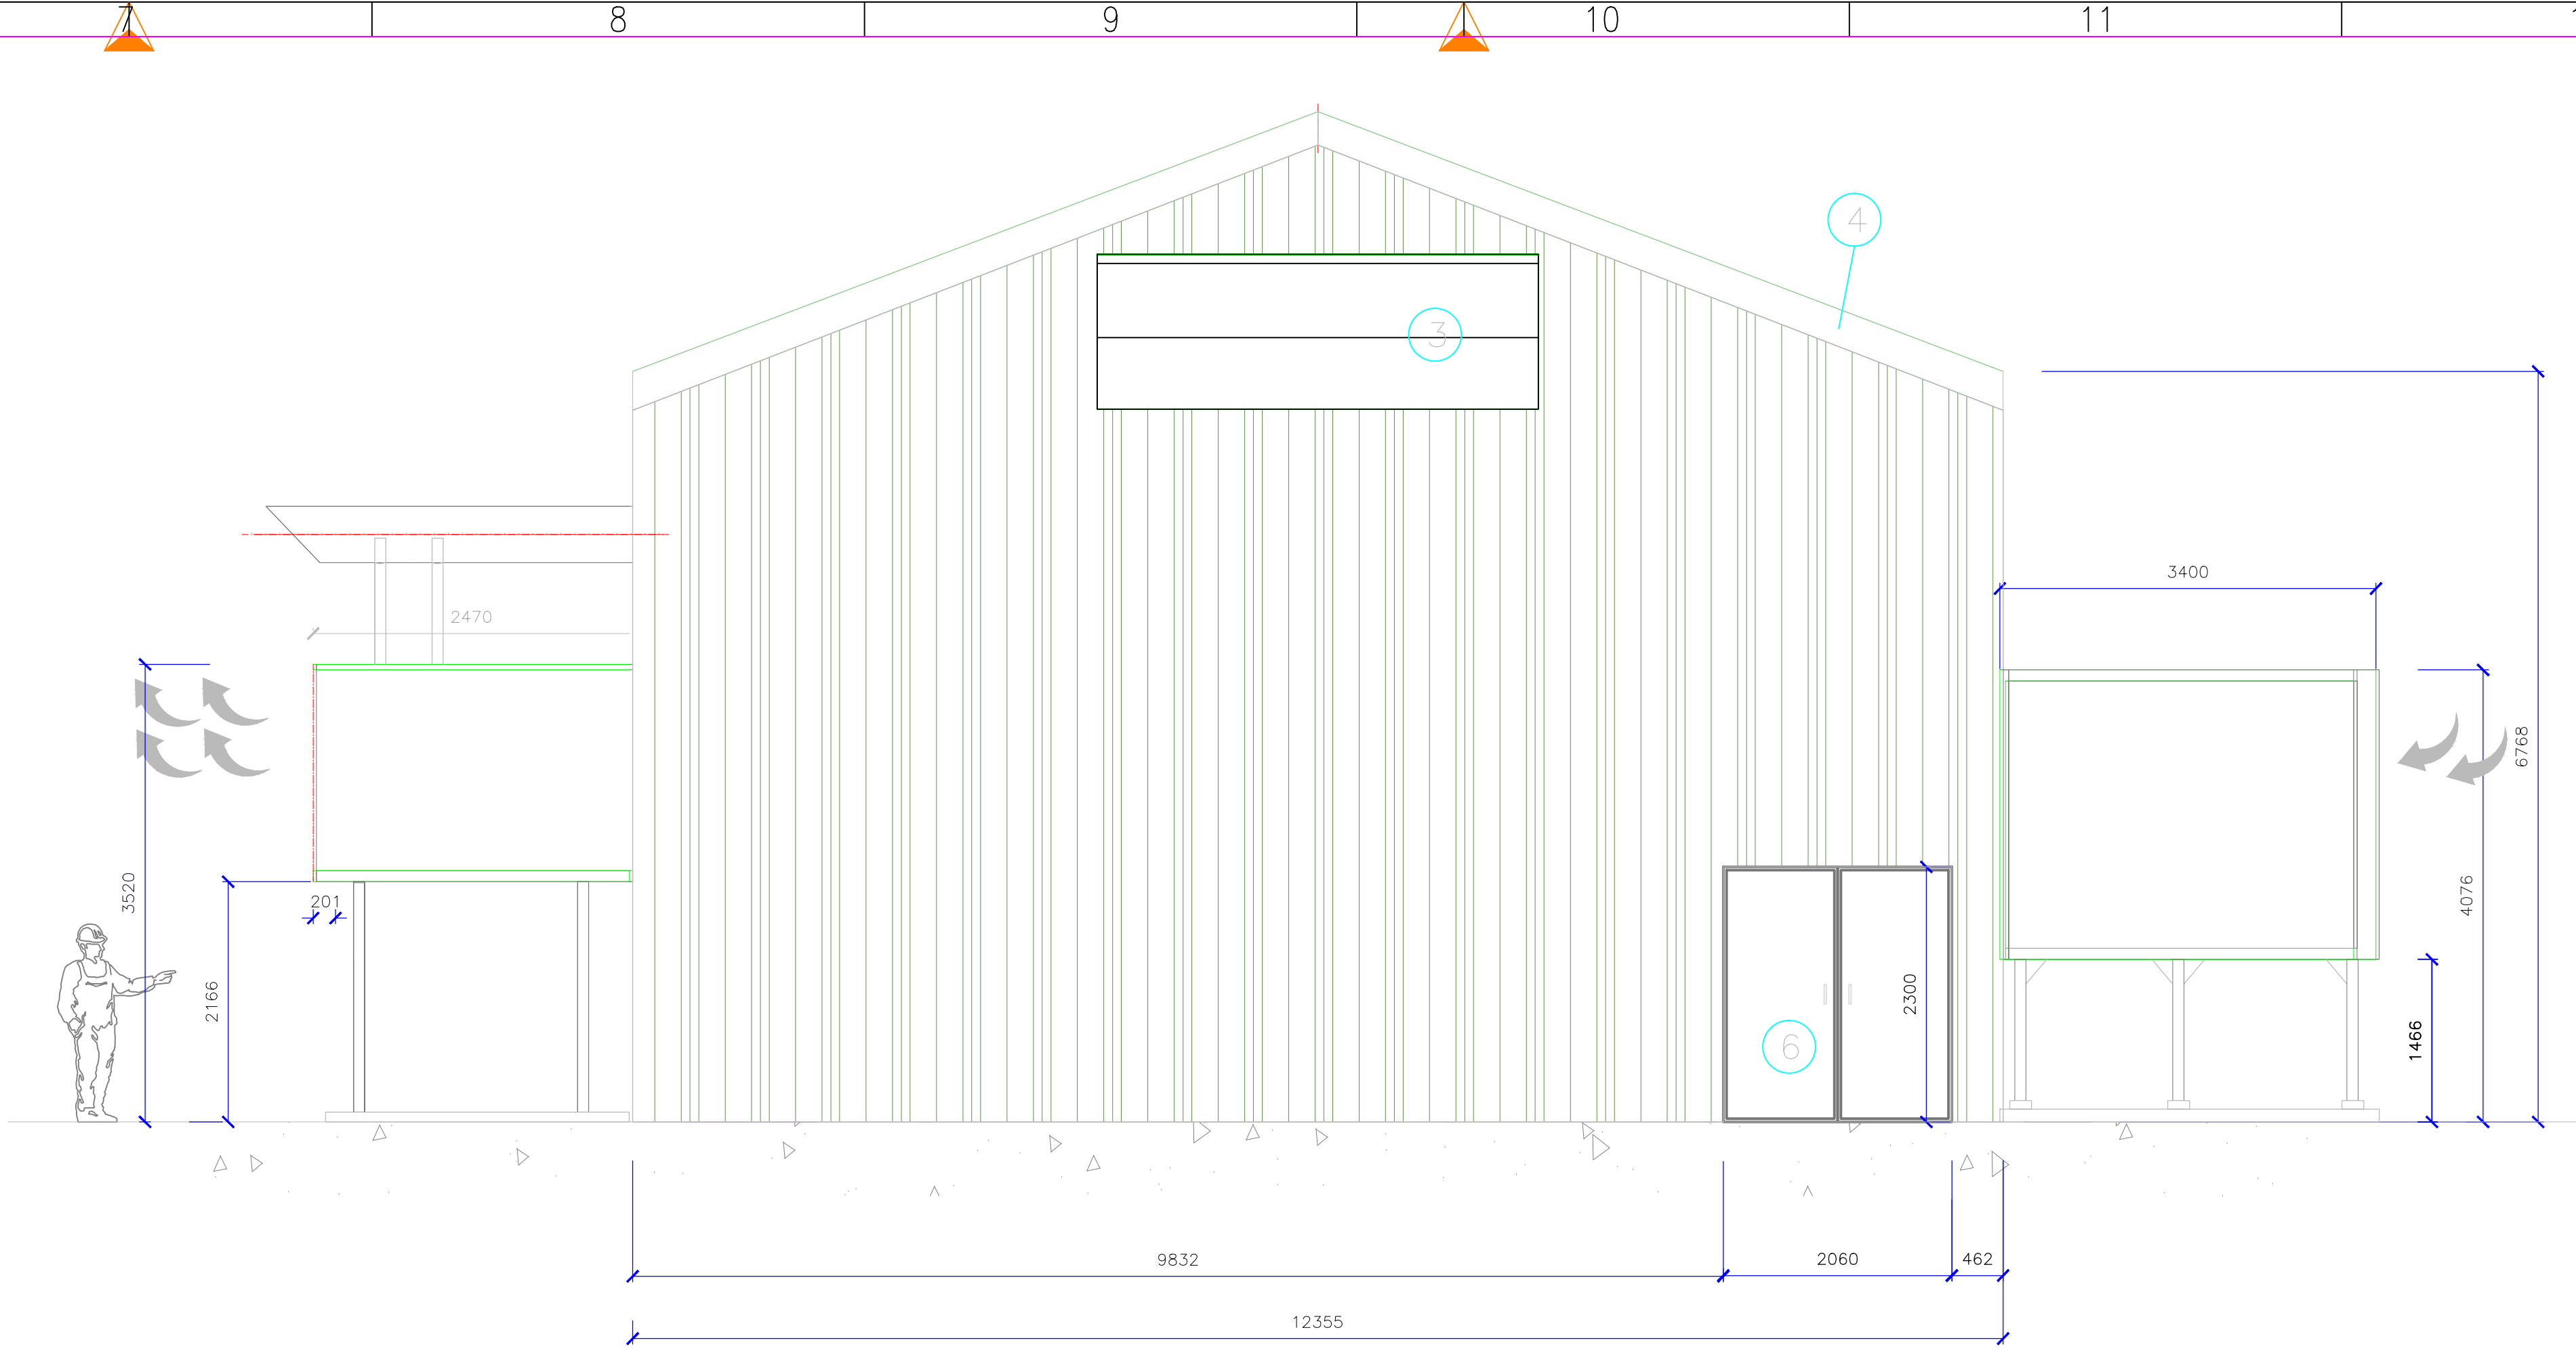

VISTA LATERAL IZQUIERDA REVESTIMIENTO EXTERIOR

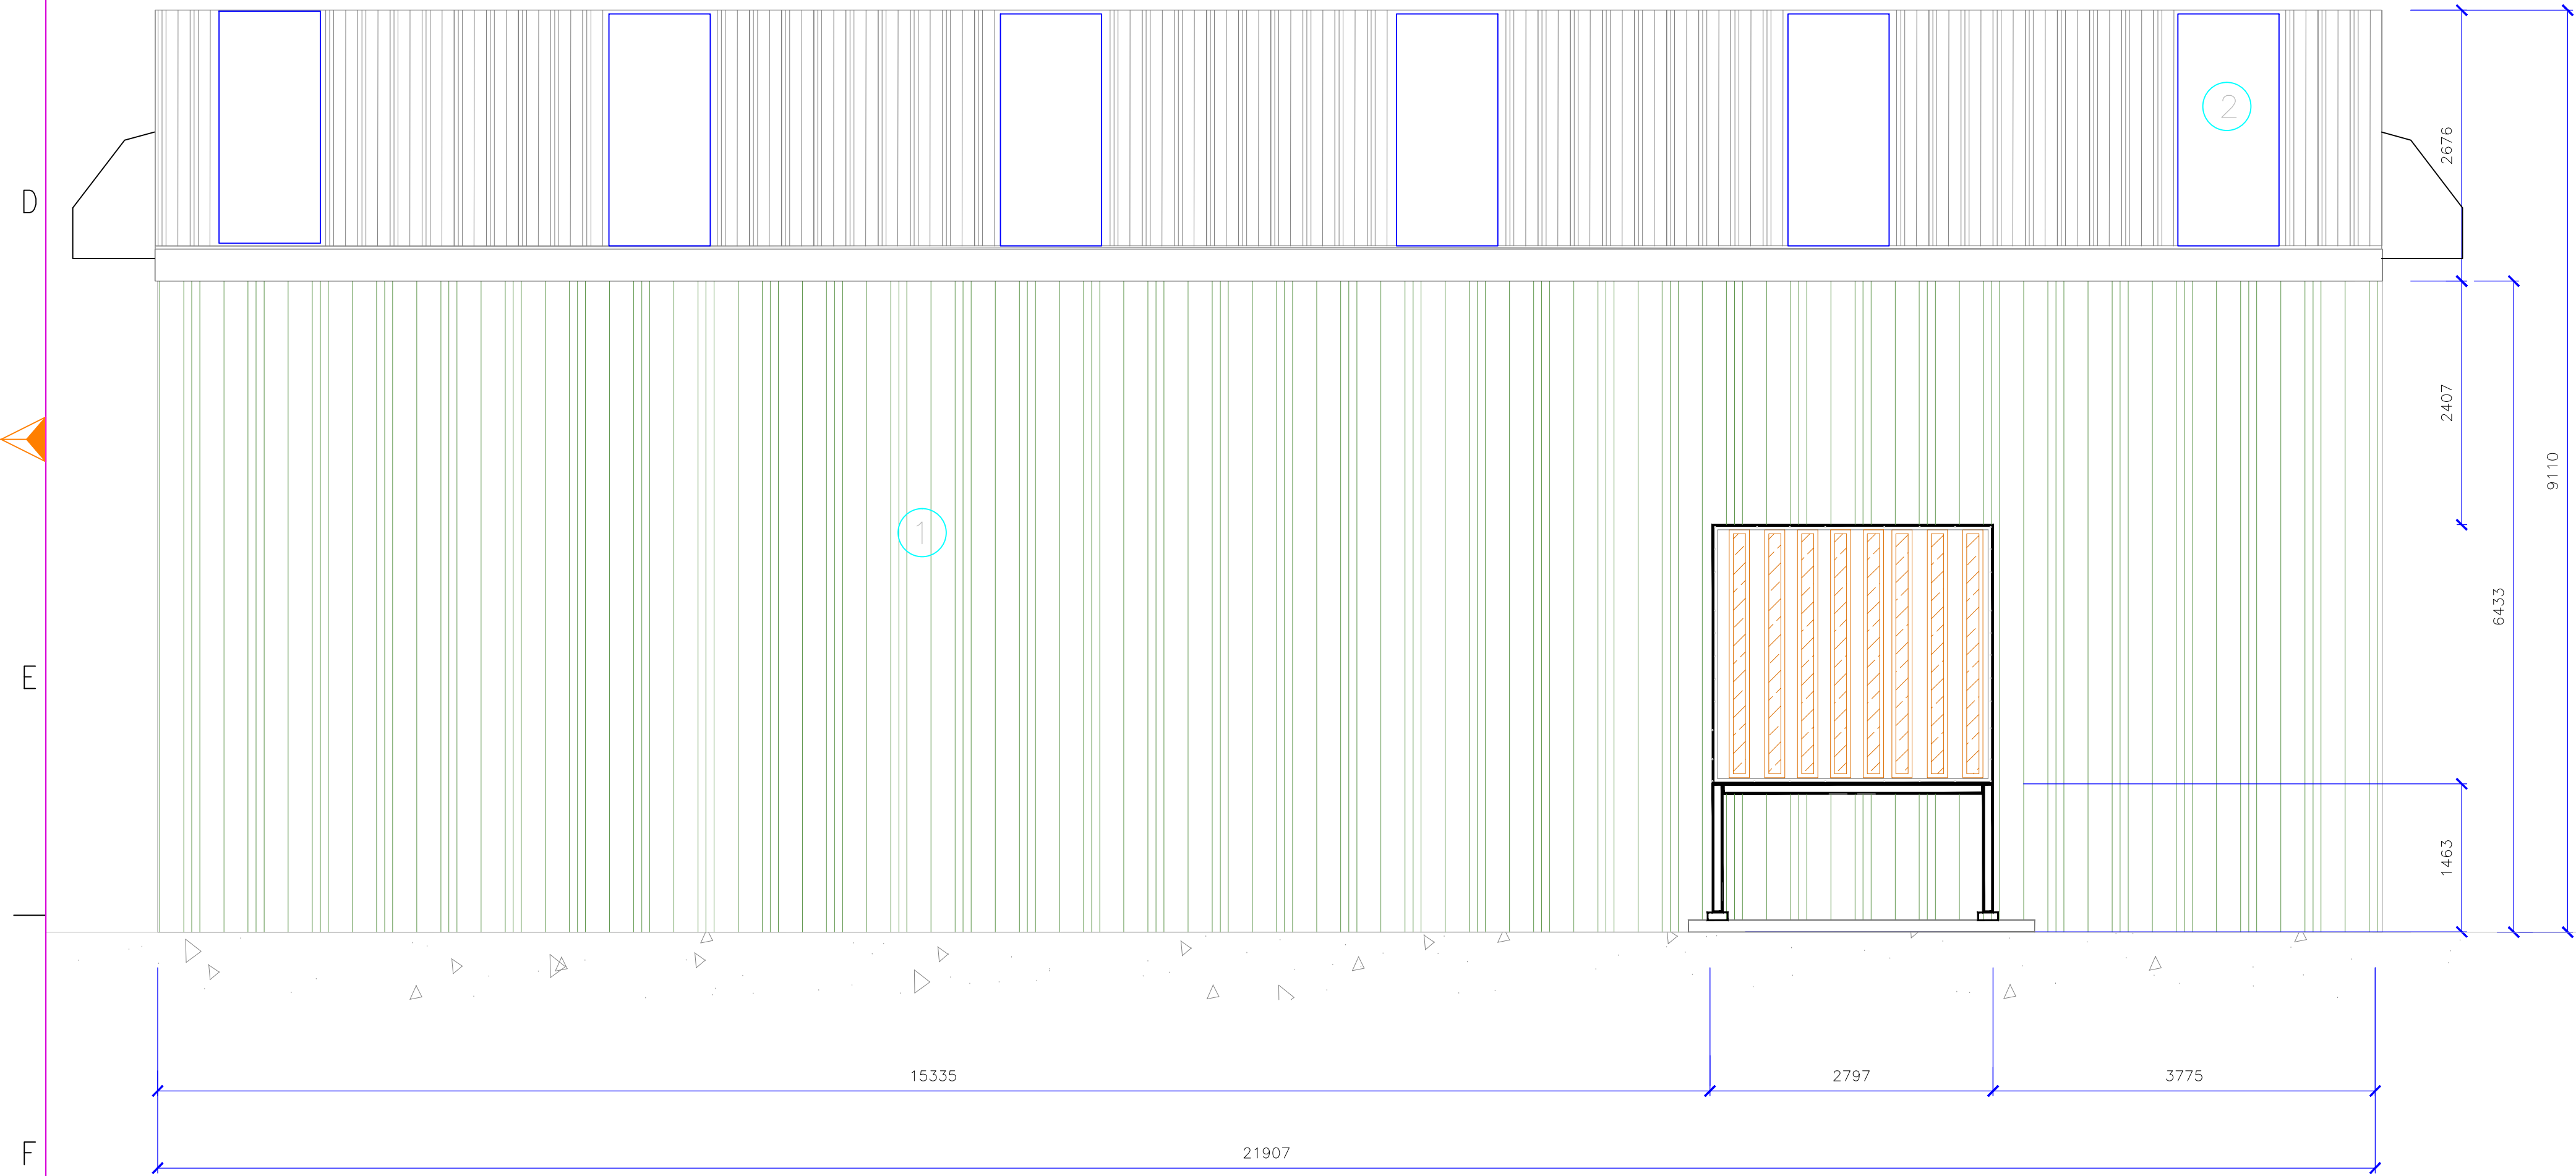


ELEVACION FRONTAL REVESTIMIENTO EXTERIOR

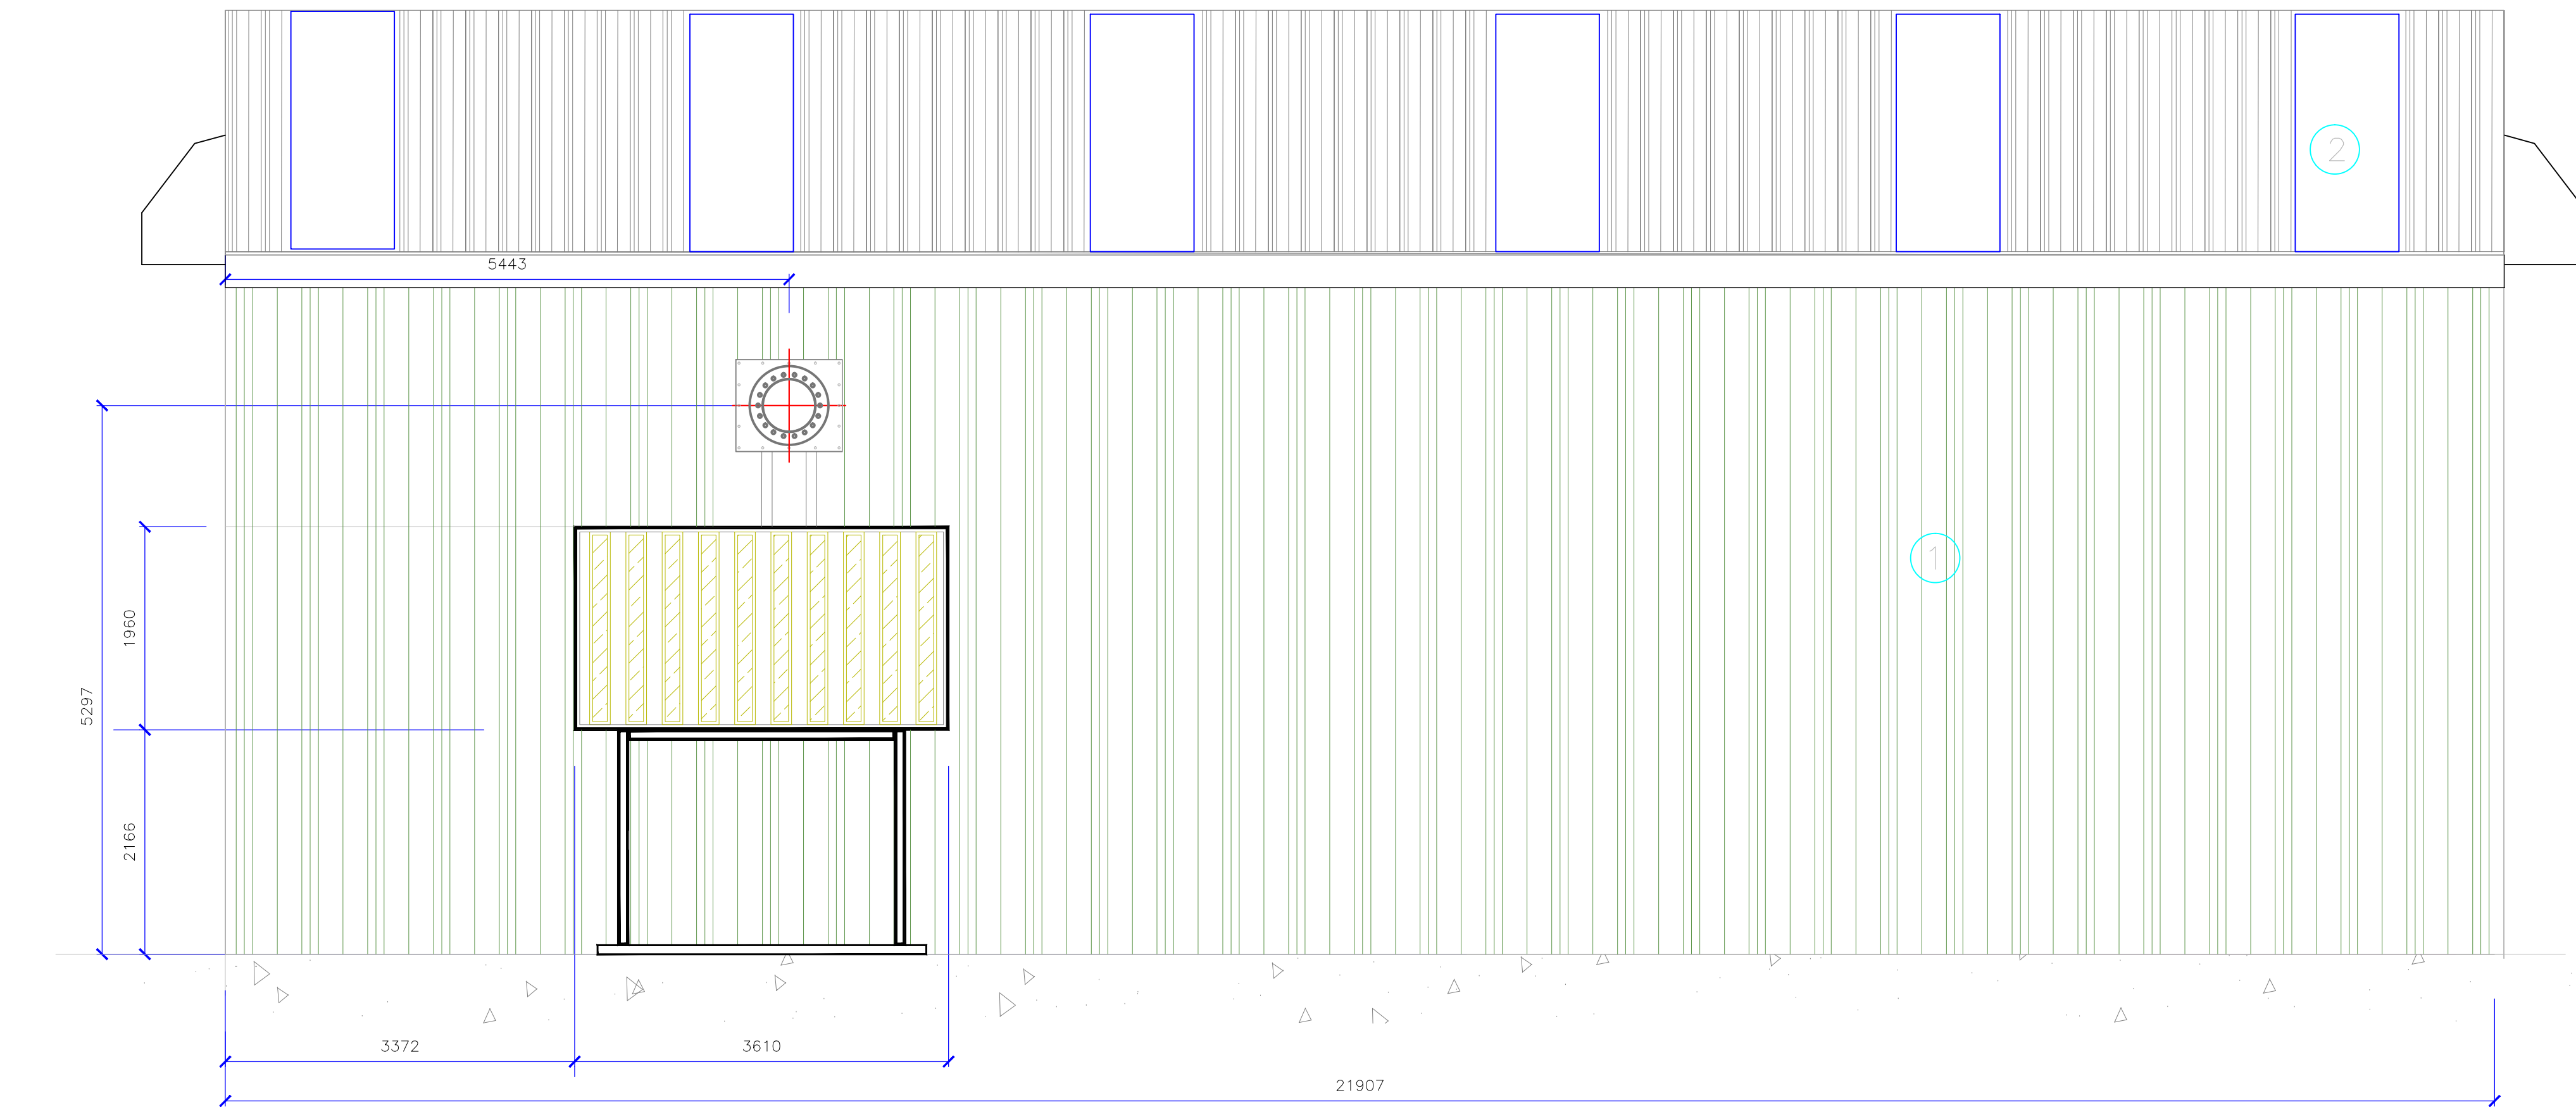


ELEVACION POSTERIOR REVESTIMIENTO EXTERIOR


DETALLE FIJACION

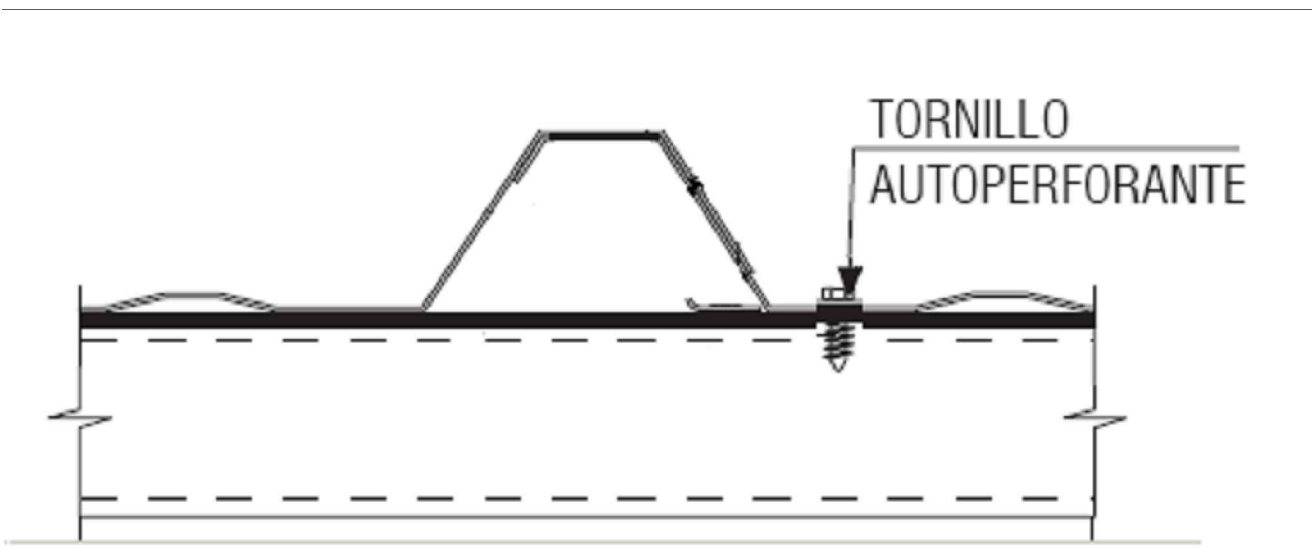

DETALLE PV- 4

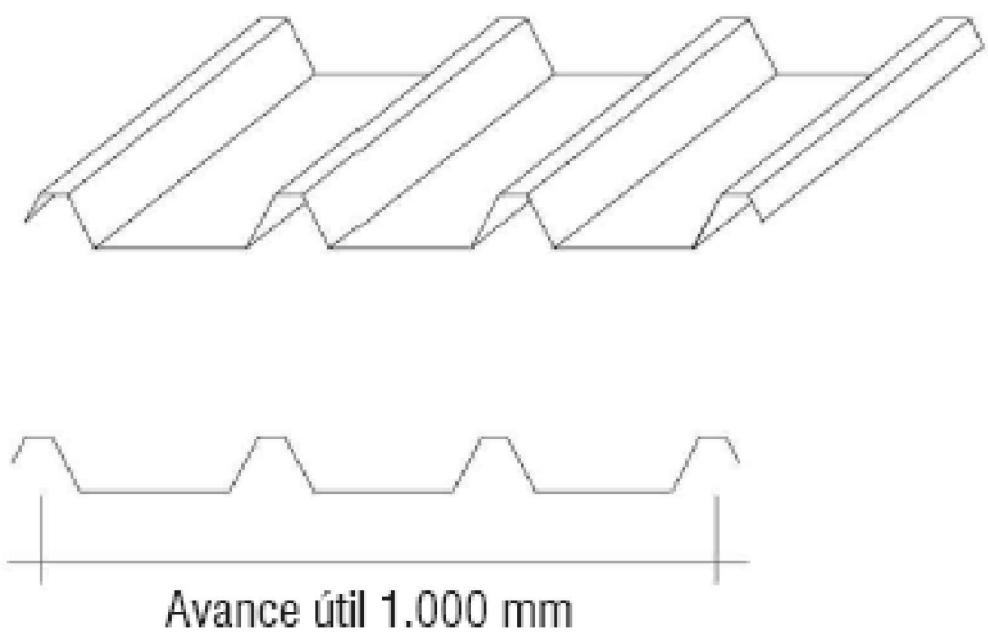

FORMA DE FIJACION

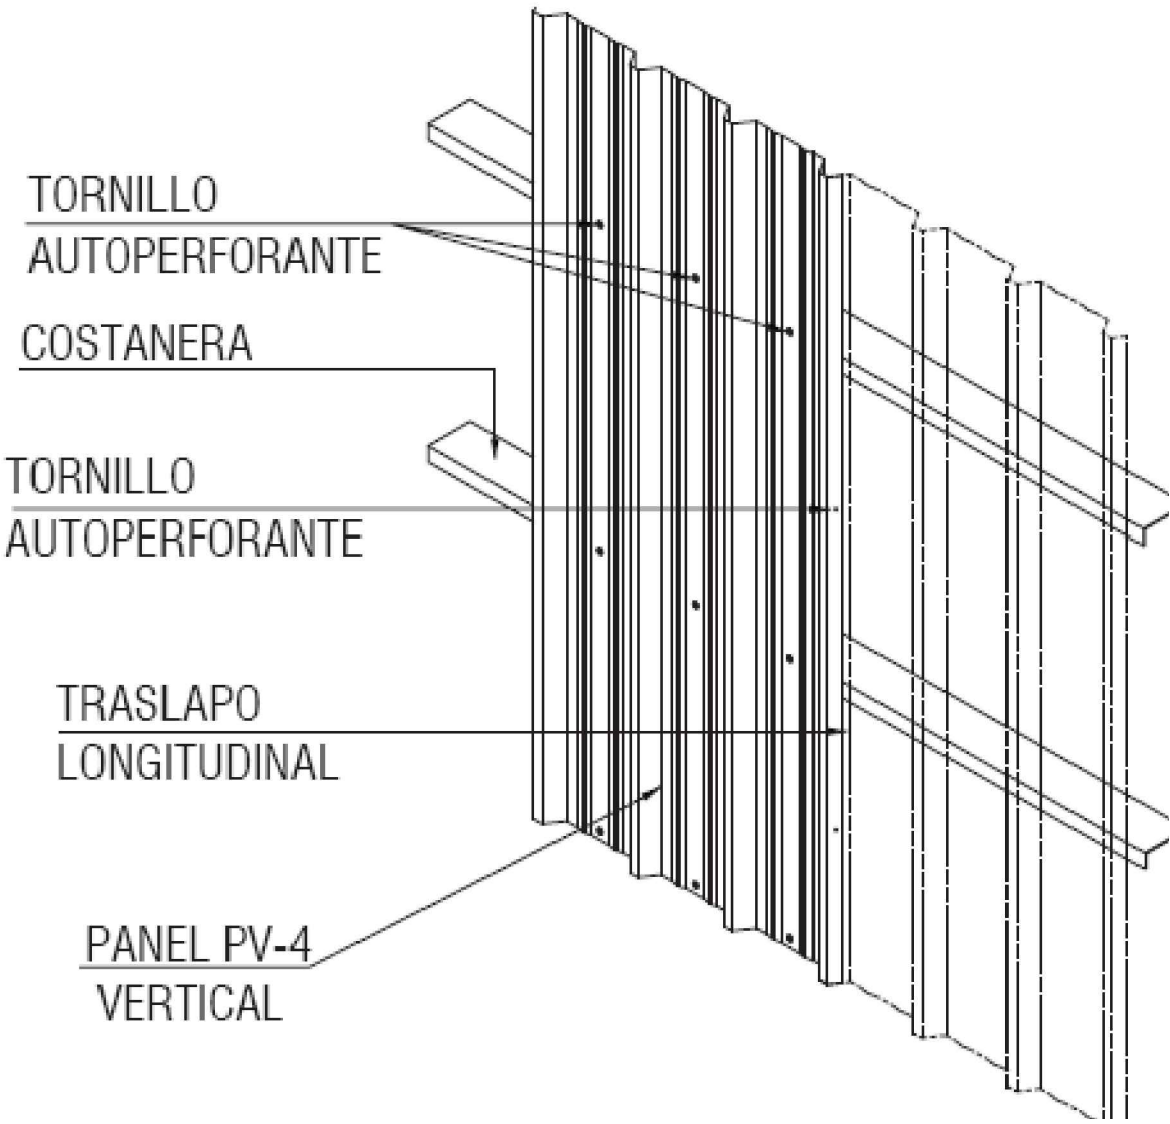

DETALE DE FIJACION



AS BUILT

NOTA:

EL RECUBRIMIENTO DE TECHO PV-4 EN 0.5 MM ESPESOR

LISTA DE MATERIALES

Item	Descripción	Cant.	Unid.	Observaciones
1	Plancha PV-4-05	843	m2.	zincalum
2	Plancha trapezoidal	12	ud	
3	Celosis ventilación	2	ud	
4	Caballe de terminación	2	c.u.	zincalum
5	Puerta acceso simple	1	c.u.	chapa std
6	Puerta mantenimiento doble	1	c.u.	chapa antipánico



Proyecto/Project:	TERMOGENERADOR CENTRAL MATAVERI
Cliente/Customer:	SASIPA - MAESTRANZA DIESEL
Denominación/Description:	REVESTIMIENTO EXTERIOR SALA DE GENERACION
Plano/Drawing No.:	MD-1158-ME-04
ESCALA/SCALE:	S/E
Revisión/Revision:	0
FORMATO ORIGINAL:	DIN A1
Página/Sheet:	001/001

Revisión/Revision	AS BUILT	Fecha/Date	Nombre/Name	APROBADO / APPROVED BY	FECHA/DATE	FIRMA / SIGNATURE
0	AS BUILT	30.08.13	A.J.A	J. ALGUERNO I.	30.08.13	
	Modificación/Modification					