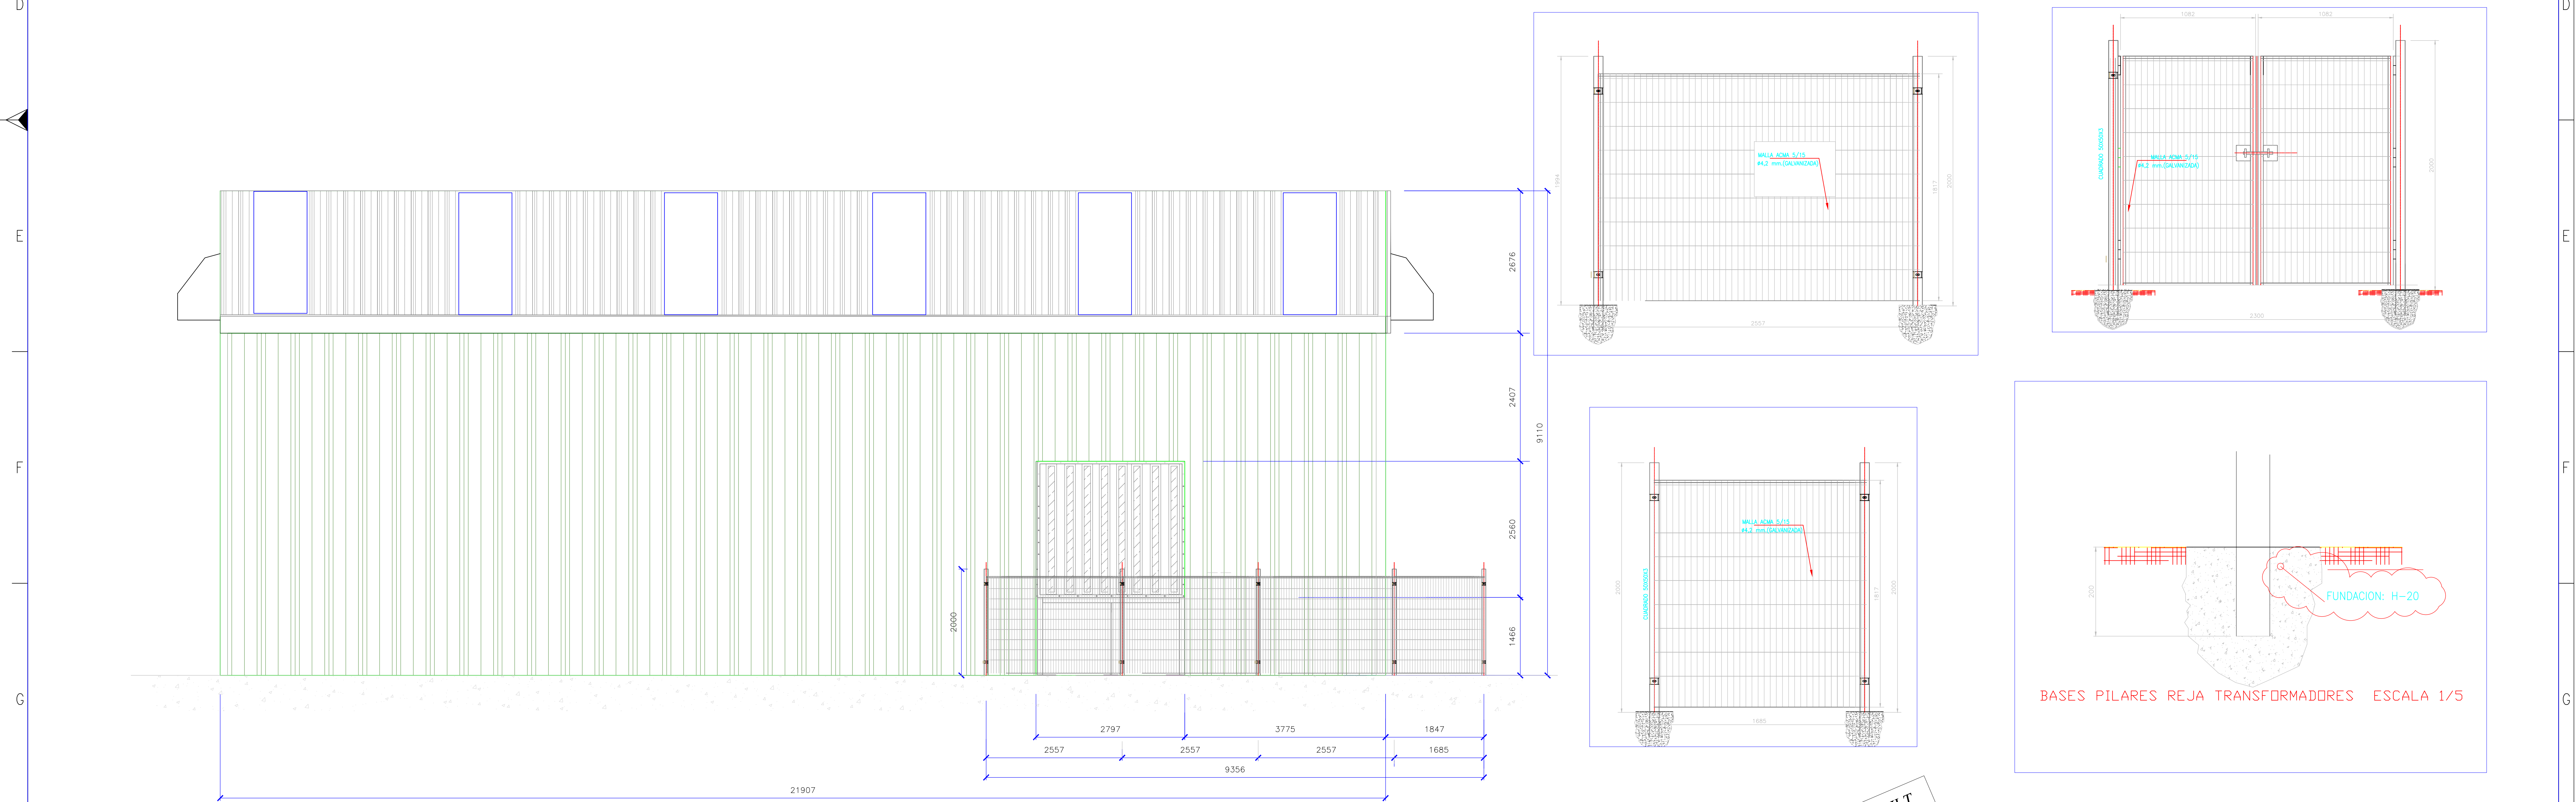


VISTA LATERAL DERECHA SALA DE GENERACION

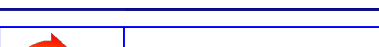

REJA PATIO TRANSFORMADORES ESCALA 1/30



ELEVACION FRONTAL SALA DE GENERACION

LISTADO MATERIALES REJA DE TRANSFORMADORES			
PERFIL CUADRADO 50x50x3	UNIT	20	
CERROJO ø3/4	unit	28	
MALLA ACMA 5/15	m 2	76,5	
R 4mm	unit	20	
BISAGRAS TIPO POMEL	unit	4	

Revisión	Modificación	Fecha	Nombre	APROBADO / APPROVED BY	FECHA/DATE	FIRMA / SIGNATURE
0	AS BUILT	30.08.13	A.J.A.	J. ALGUERNO I.	30.08.13	
				J. ALGUERNO I.	30.08.13	
				J. ALGUERNO I.	30.08.13	

	Proyecto/Project:	TERMOGENERADOR CENTRAL MATAVERI		
	Cliente/Customer:	MAESTRANZA DIESEL / SASIPA		
	Denominación/Description:	ELEVACIONES EXTERIOR SALA DE GENERACIÓN A		
	Plano/Drawing No.:	MD-1158-ME-02		
ESCALA/SCALE		Revisión/Revision	0	 D.T./MKS. ORDER
Formato ORIGINAL		DIN A1	001/001	

