



CORTE A-A

CORTE B-B

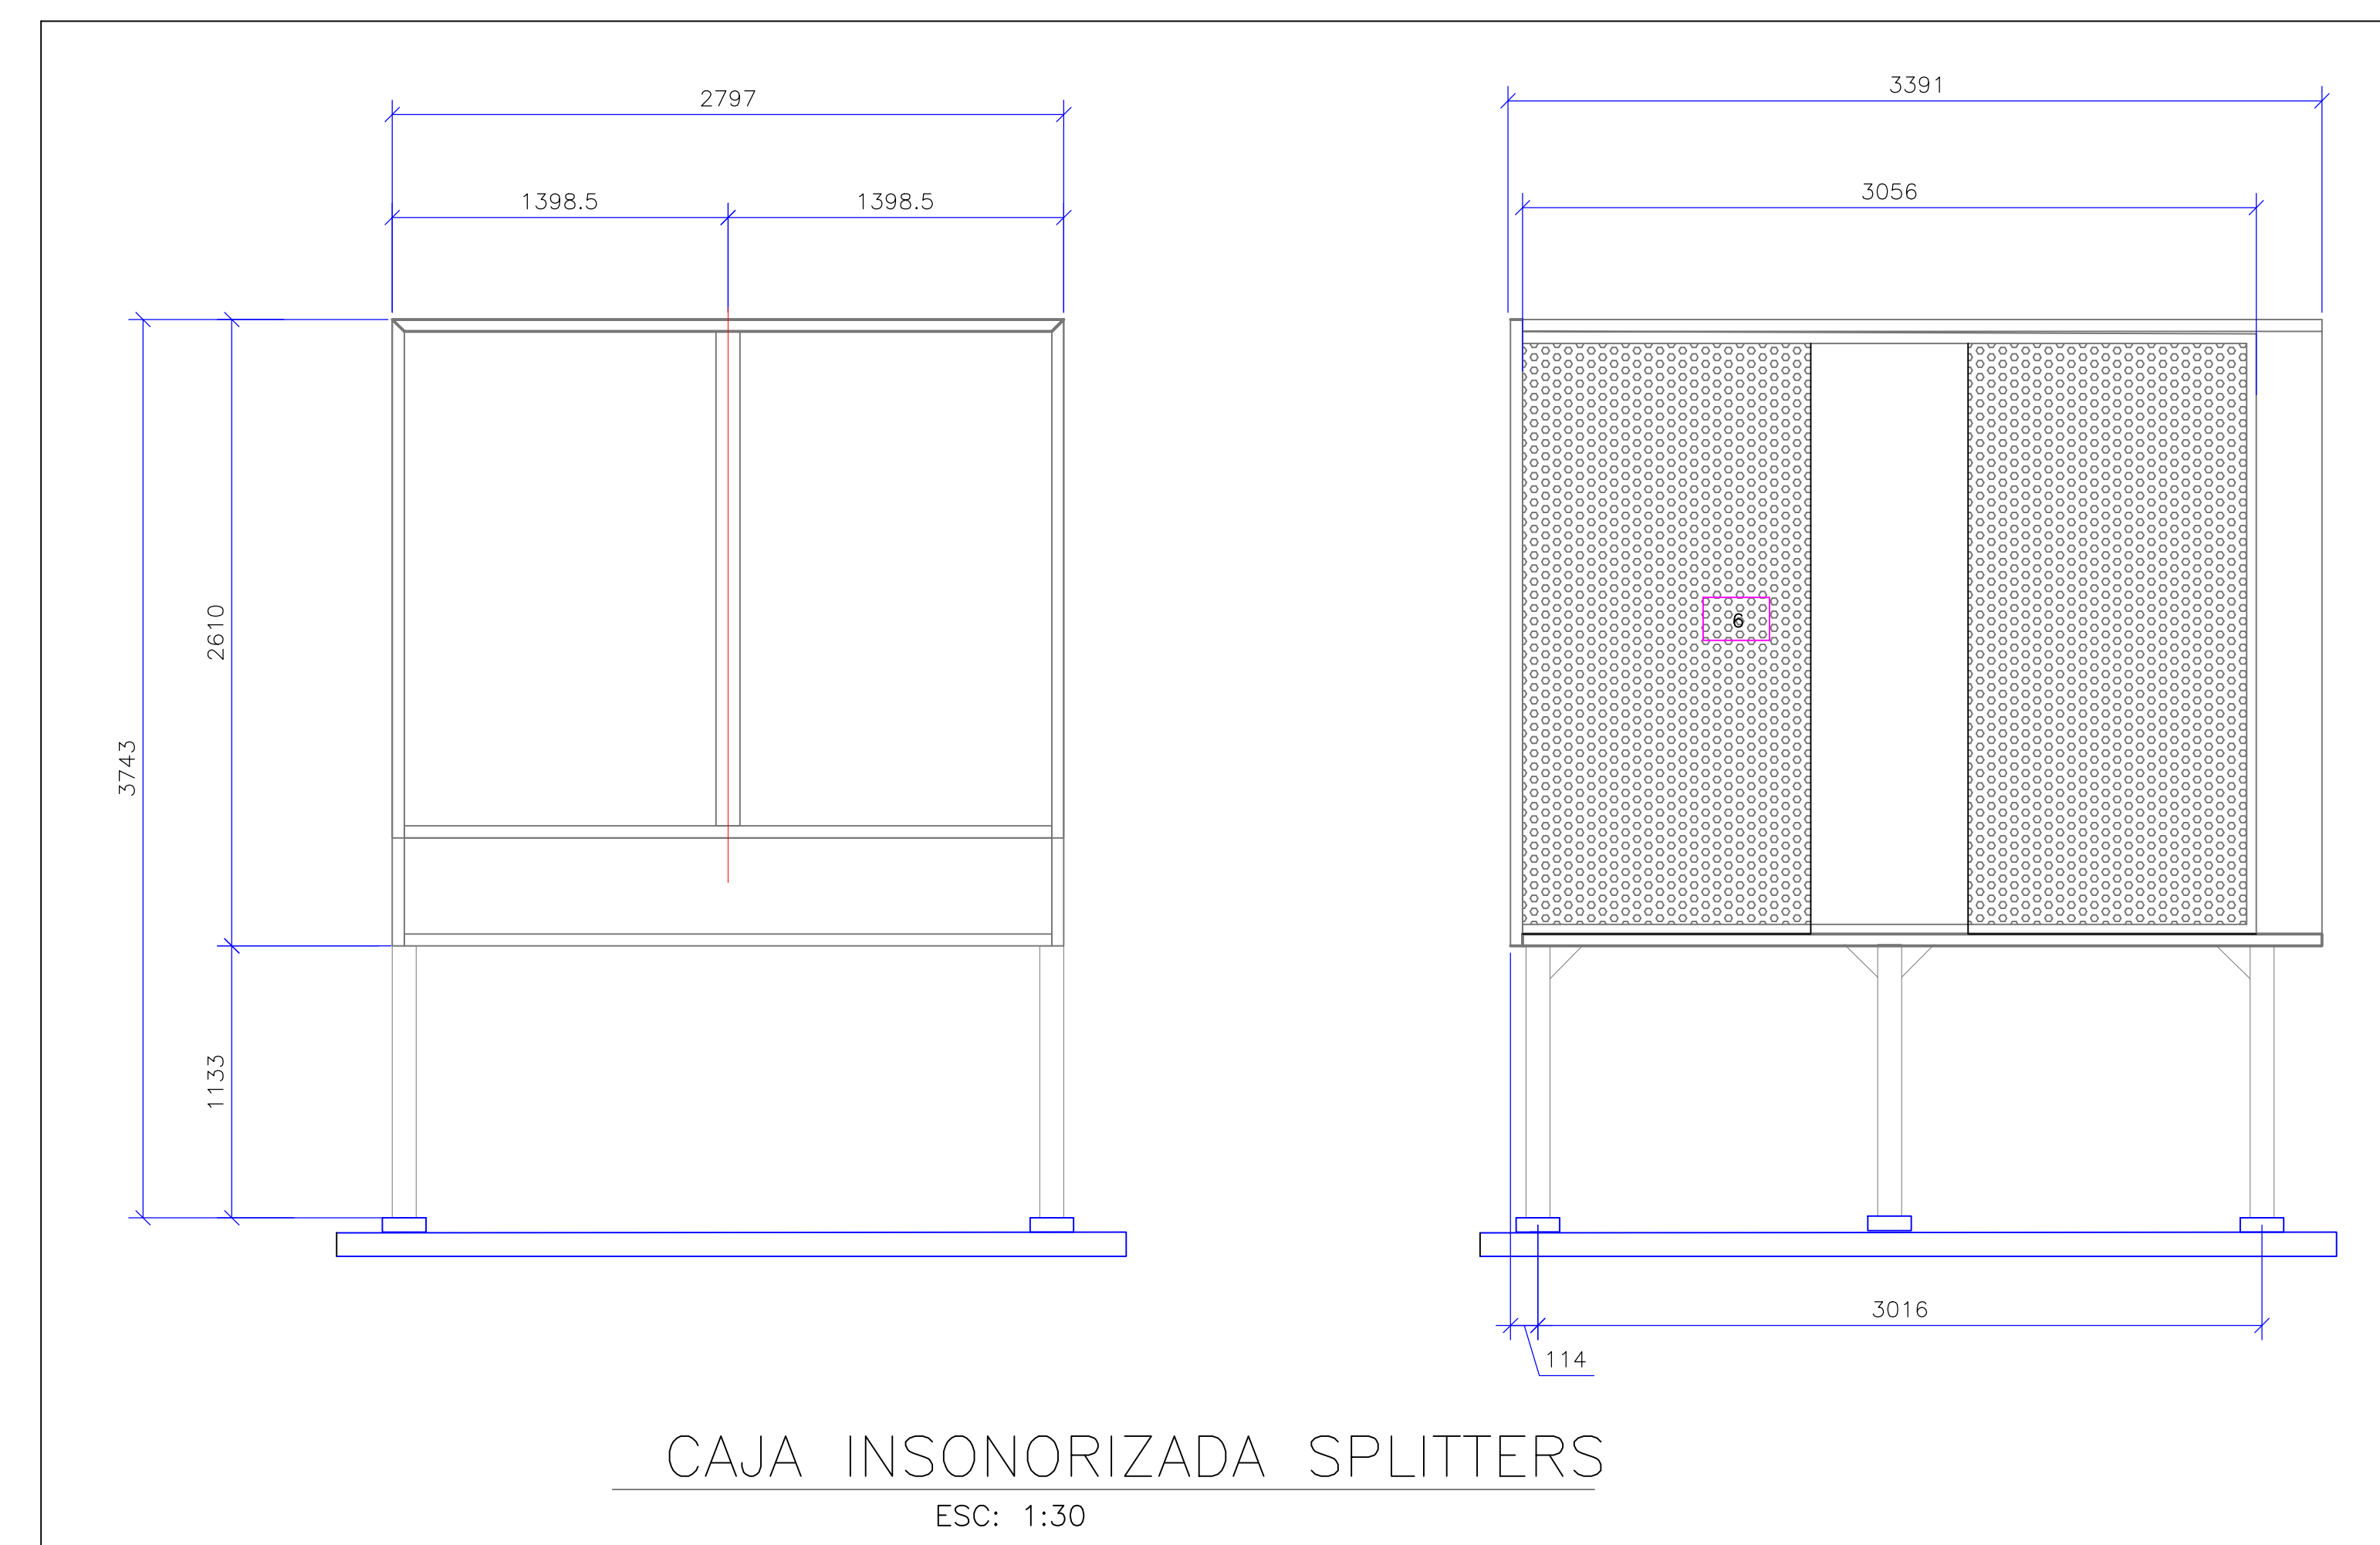

CAJA INSONORIZADA SPLITTERS

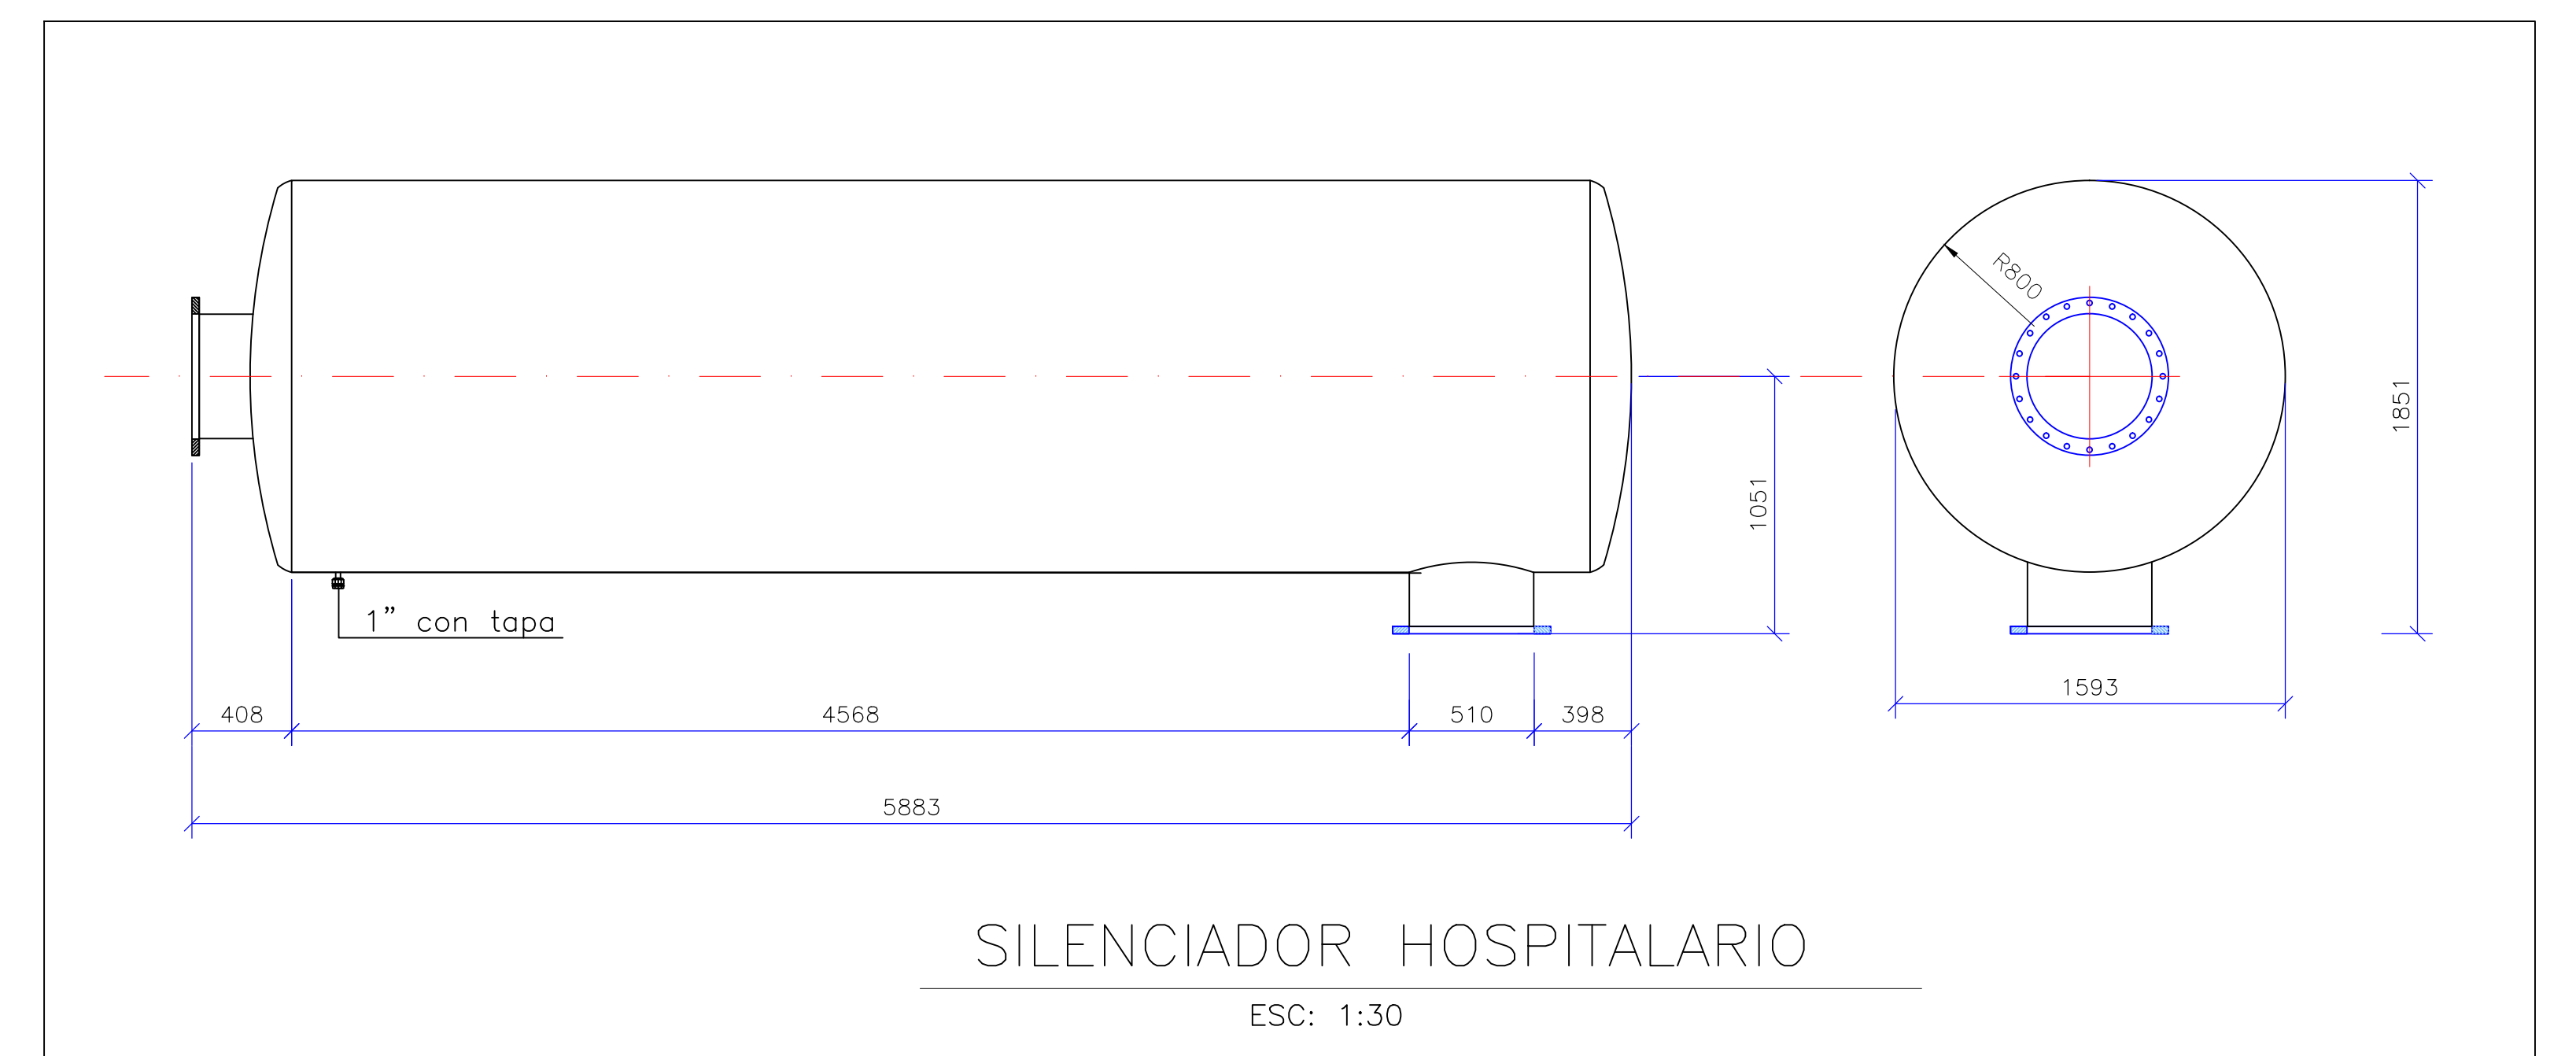

SILENCIADOR HOSPITALARIO

ESC: 1:30

MODULO DE GENERACIÓN				
ID	Descripción		CANTIDAD	Observaciones
1	PUERTA PRINCIPAL	1	unidad	metal. 50mm esp chap.anti.
2	PUERTA MANTENIMIENTO (doble)	1	unidad	metal.50mm esp chapa anti.
4	VENTILADOR AXIAL	2	unidades	
5	COMPRESOR Y BOTELLA AIRE ARRANQUE	1	unidad	
6	CAJA INSONORIZADA SPLITTERS adm.	1	unidad	chapa galv.1,2 con isovel
7	CAJA INSONORIZADA SPLITTERS esc.	1	unidad	chapa galv.1,2 con isovel
8	PUERTA DE ACCESO AL MODULO	—	—	
9	ILUMINACIÓN INTERIOR	—	—	
10	SILENCIADOR HOSPITALARIO	1	unidad	aislacion terminca e 50mm
11	TRINCHERA ELECTRICA		—	
12	SOPORTE SILENCIADOR	1	unidad	
13	TABLERO SWICHTGEAR	1	unidad	
14	TABLERO ECP	1	unidad	
15	TABLERO GCP	1	unidad	
16	TABLERO EOP	1	unidad	
17	TABLERO SS/AA	1	unidad	

AS BUILT

[illegible]