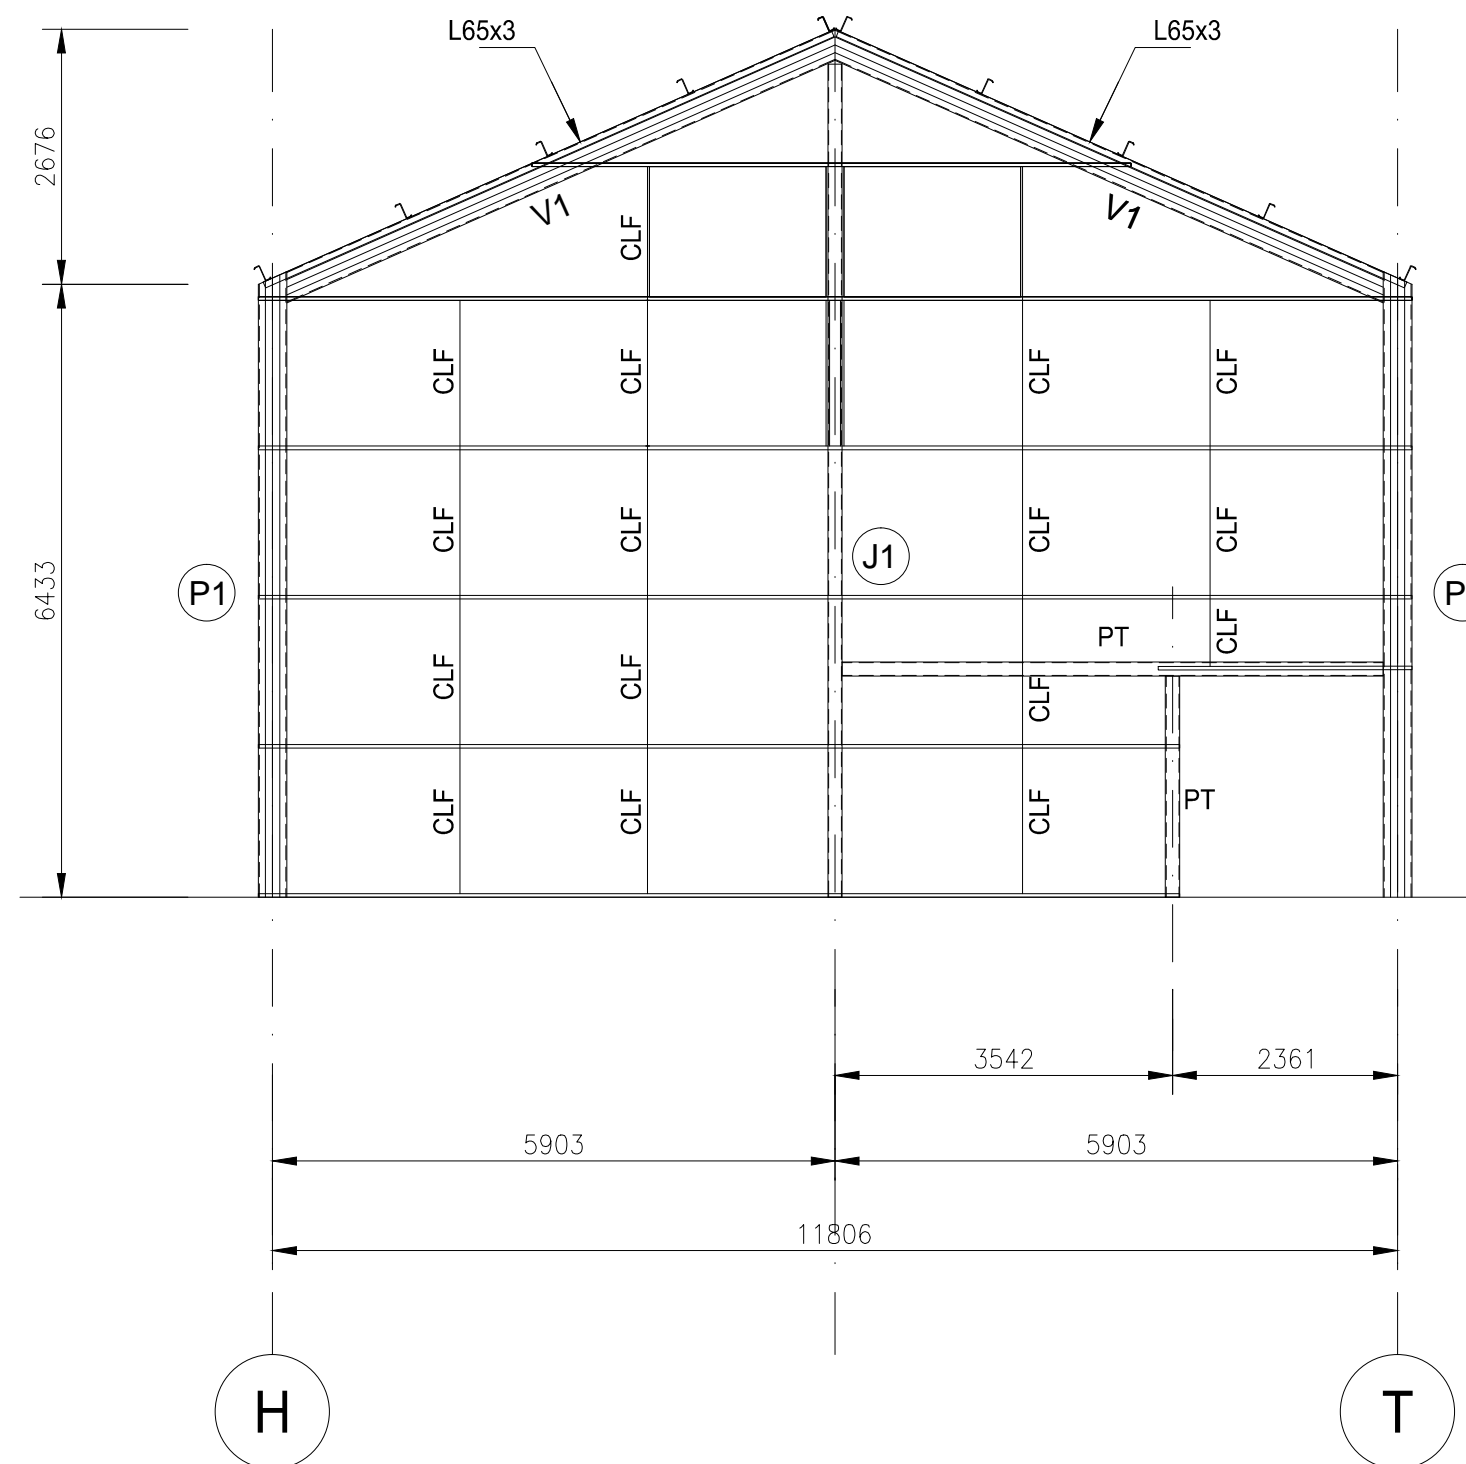
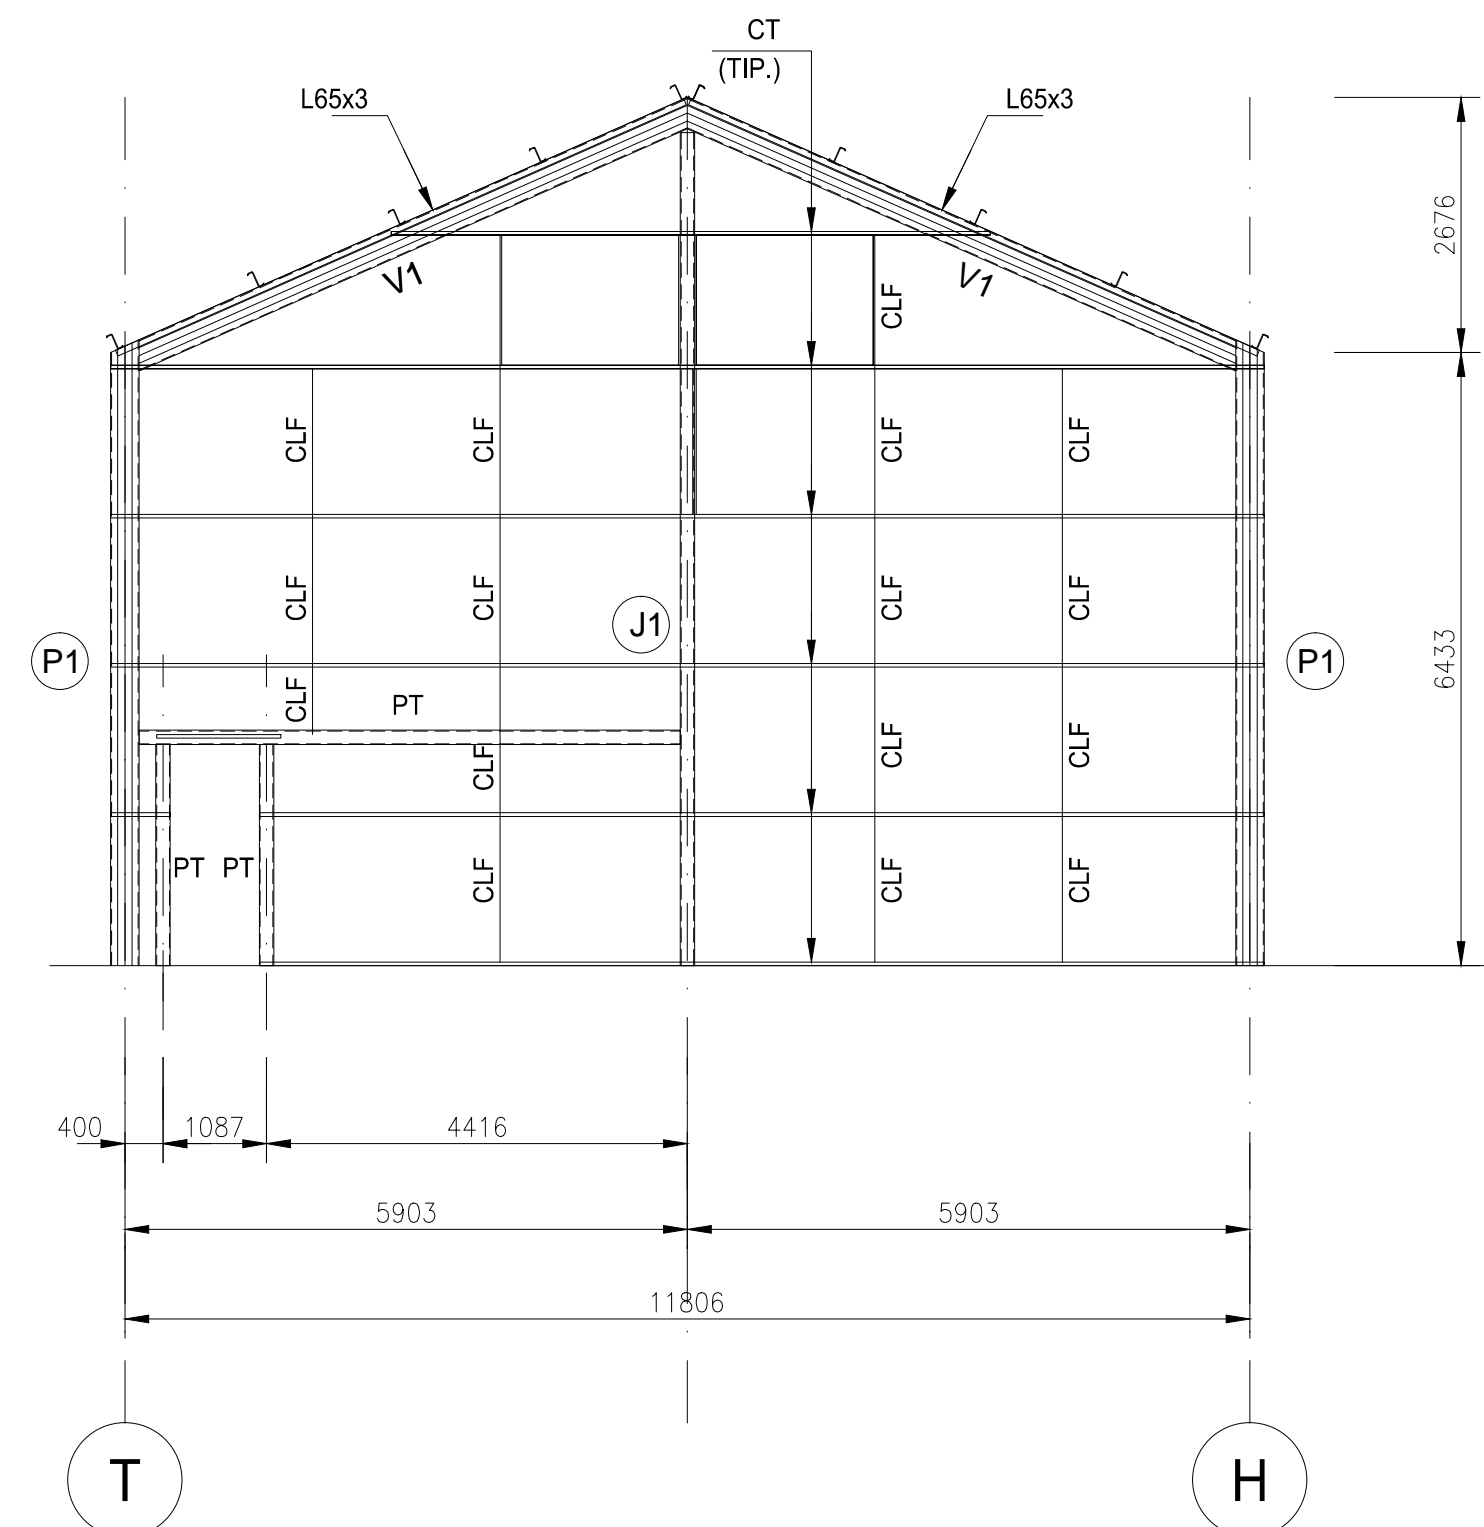



ELEVACION EJES 2-3  
ESC. 1 : 100




ELEVACION EJES 1  
ESC. 1 : 100



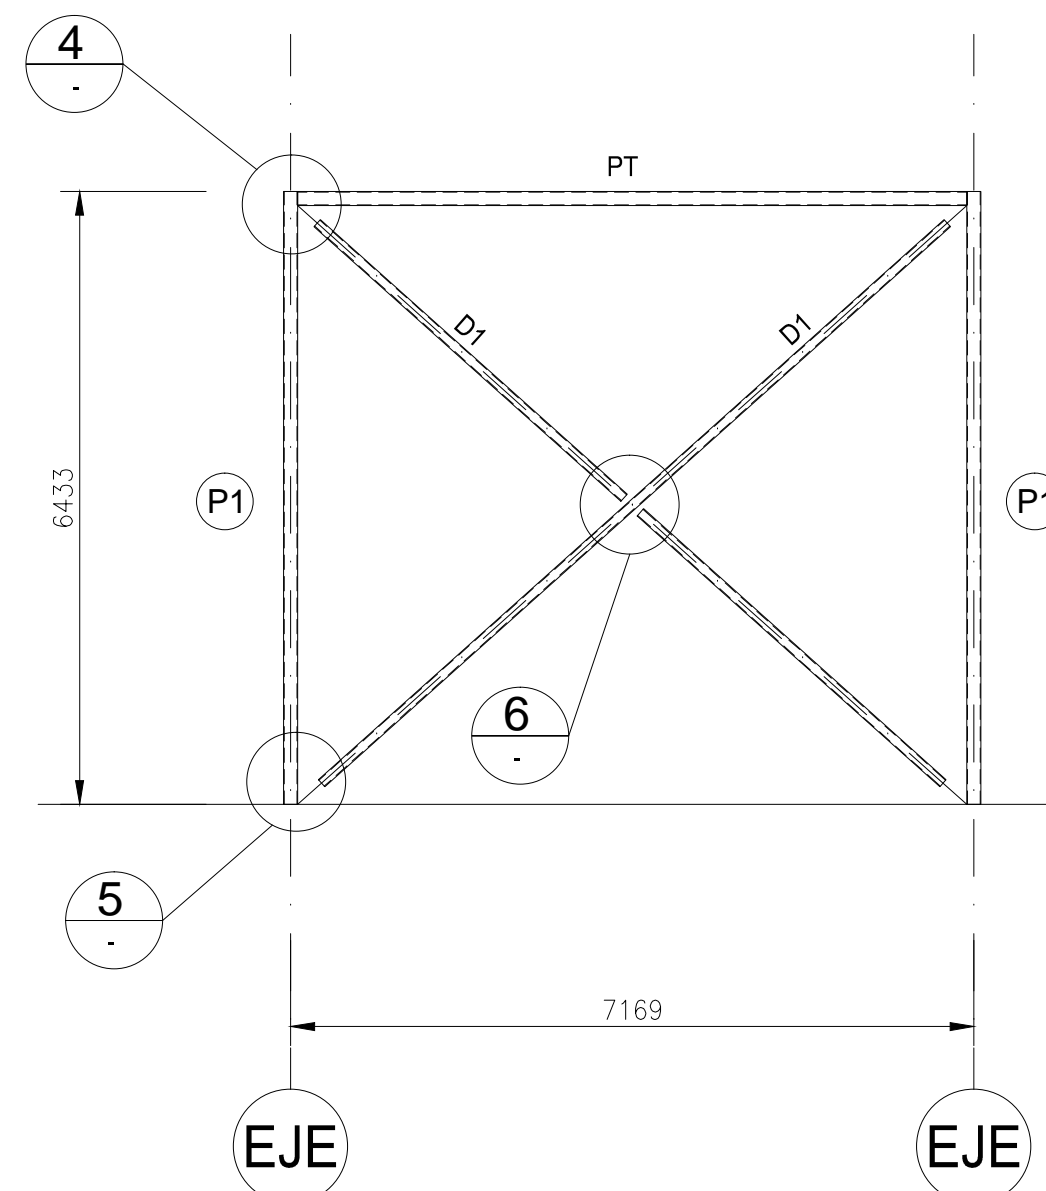
ELEVACION EJES 4  
ESC. 1 : 100




ELEVACION R.V.  
ESC. 1 : 100

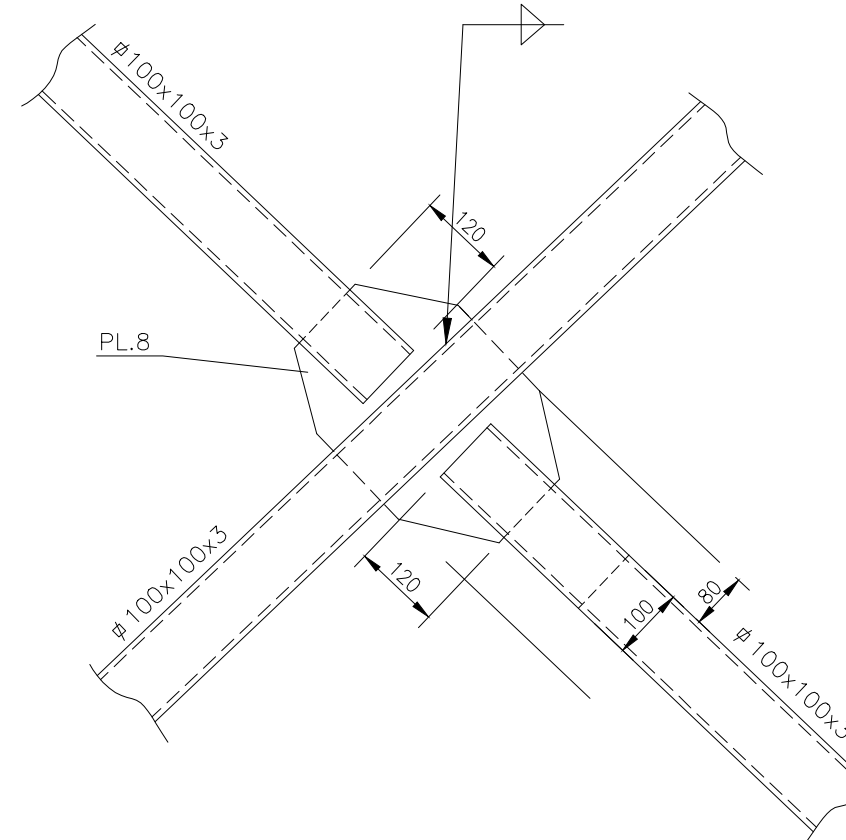


DETALLE 6  
ESC. 1 : 10

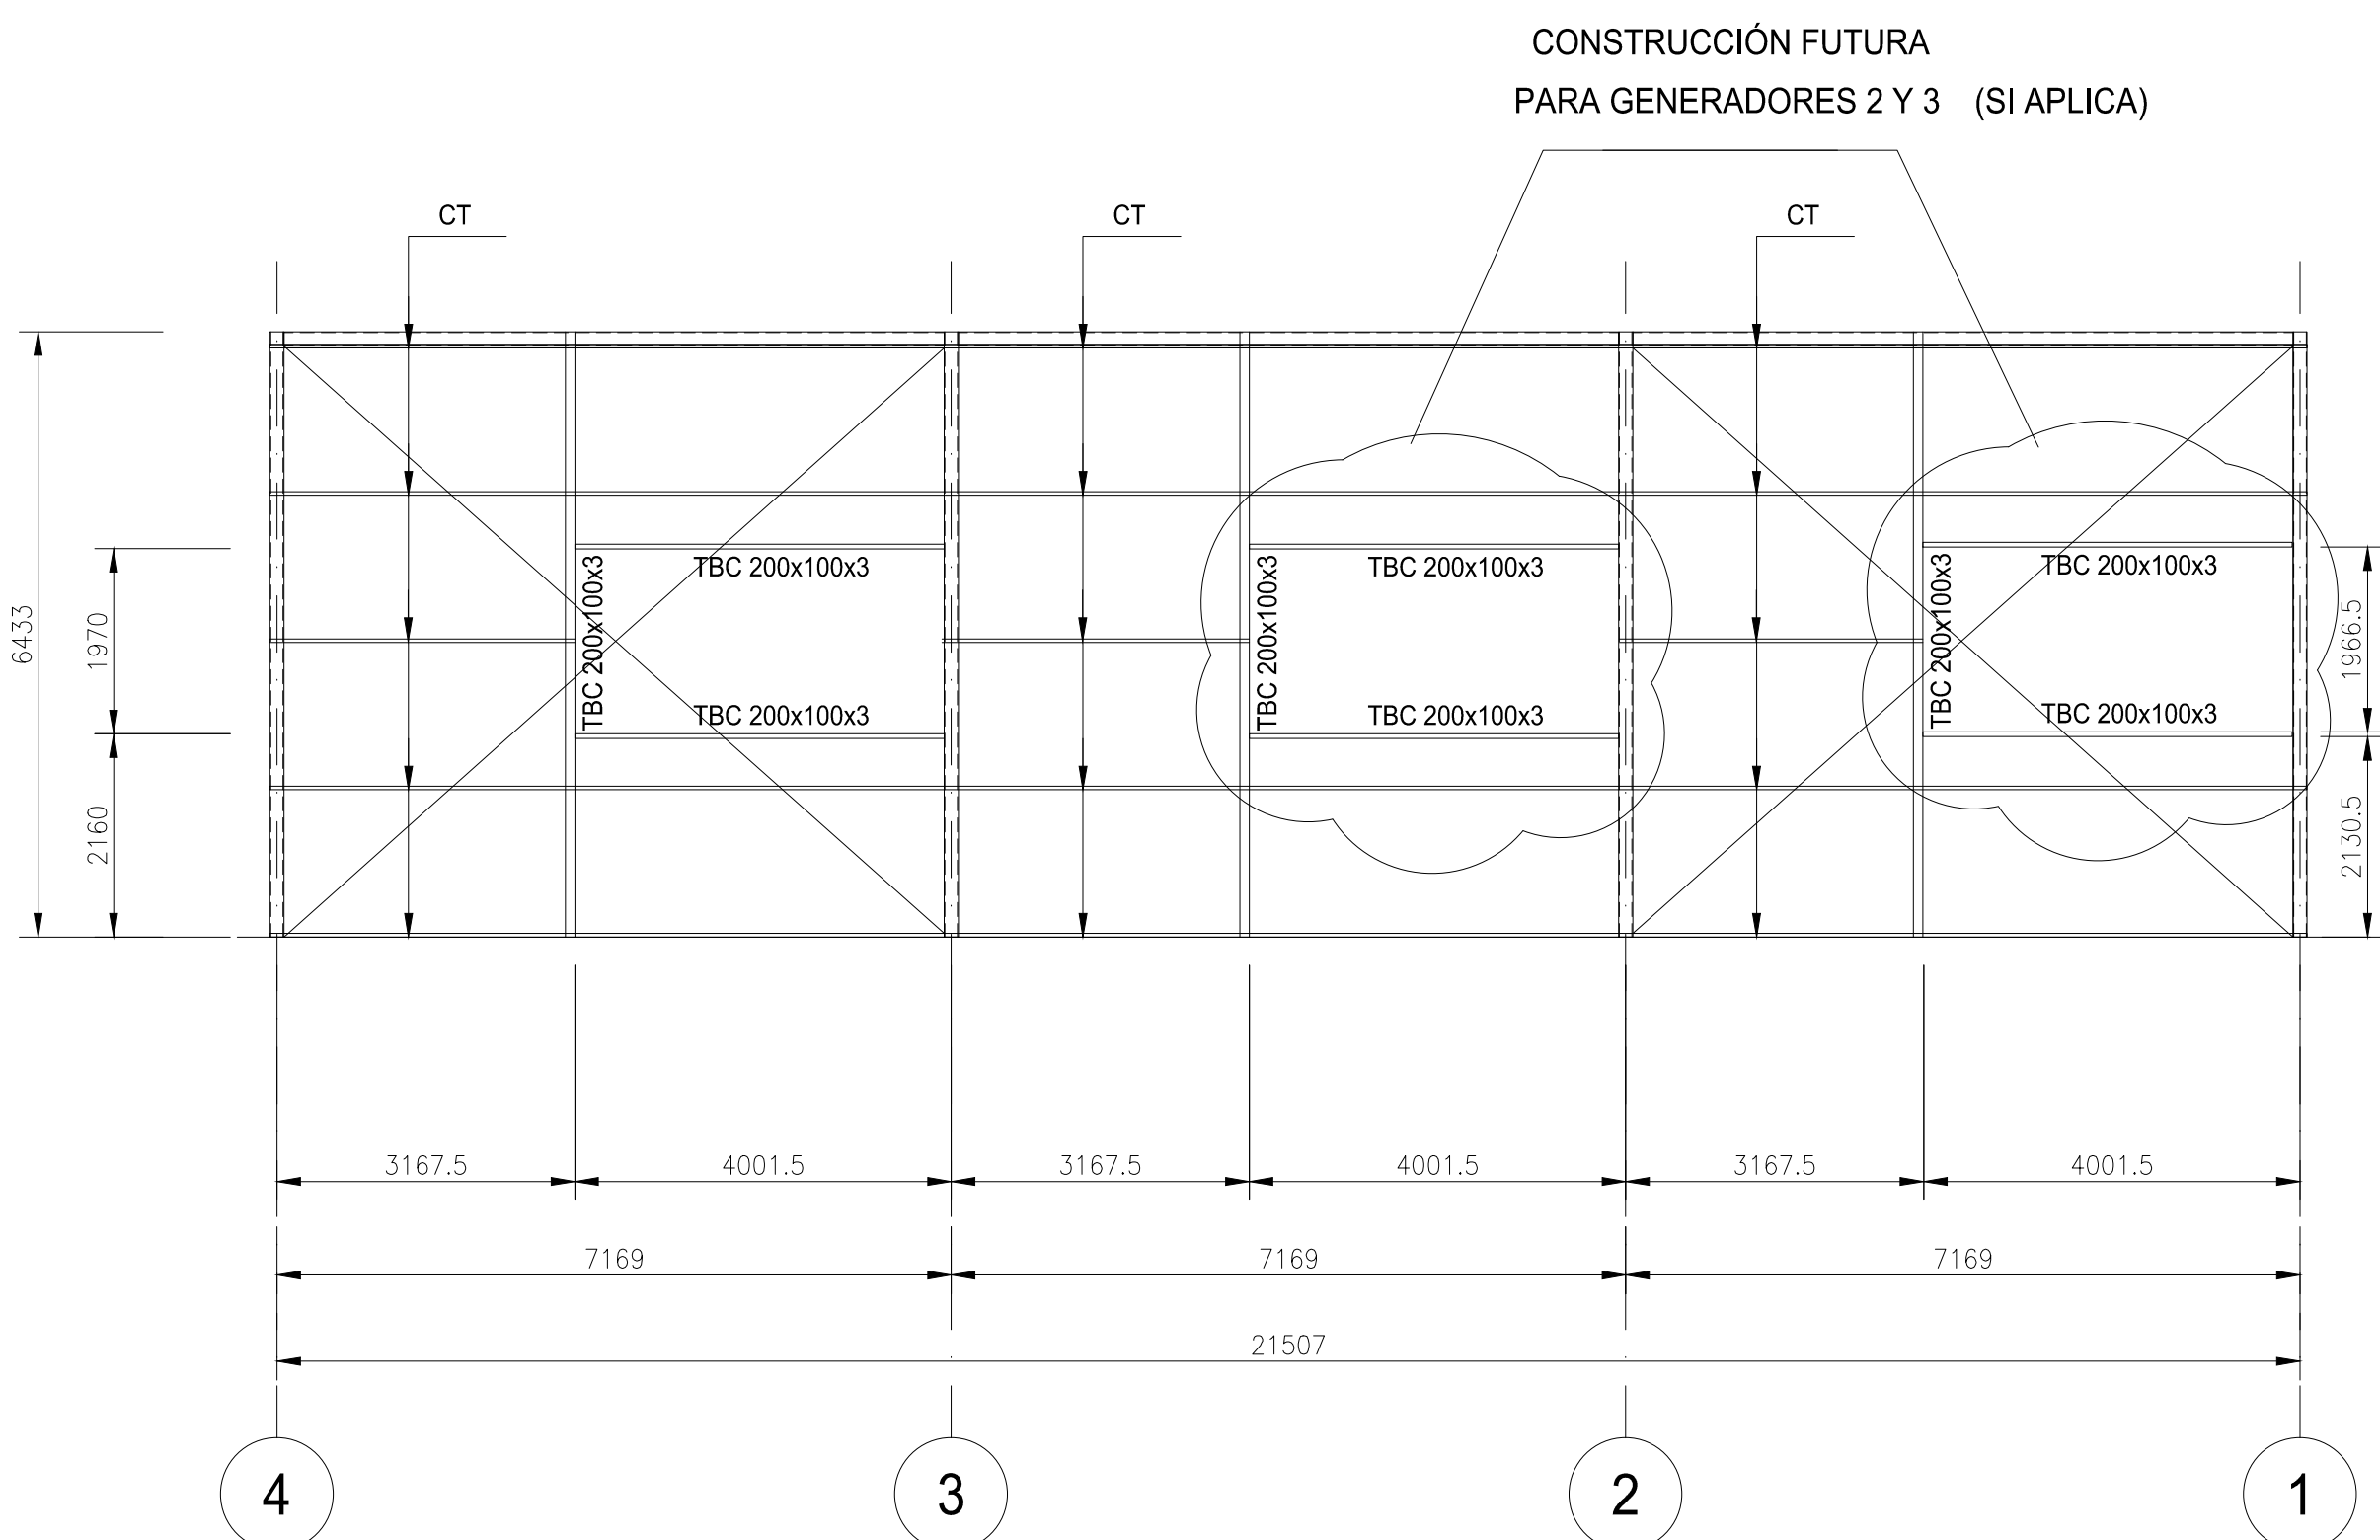


ELEVACION FACHADA EJE H  
ESC. 1 : 100

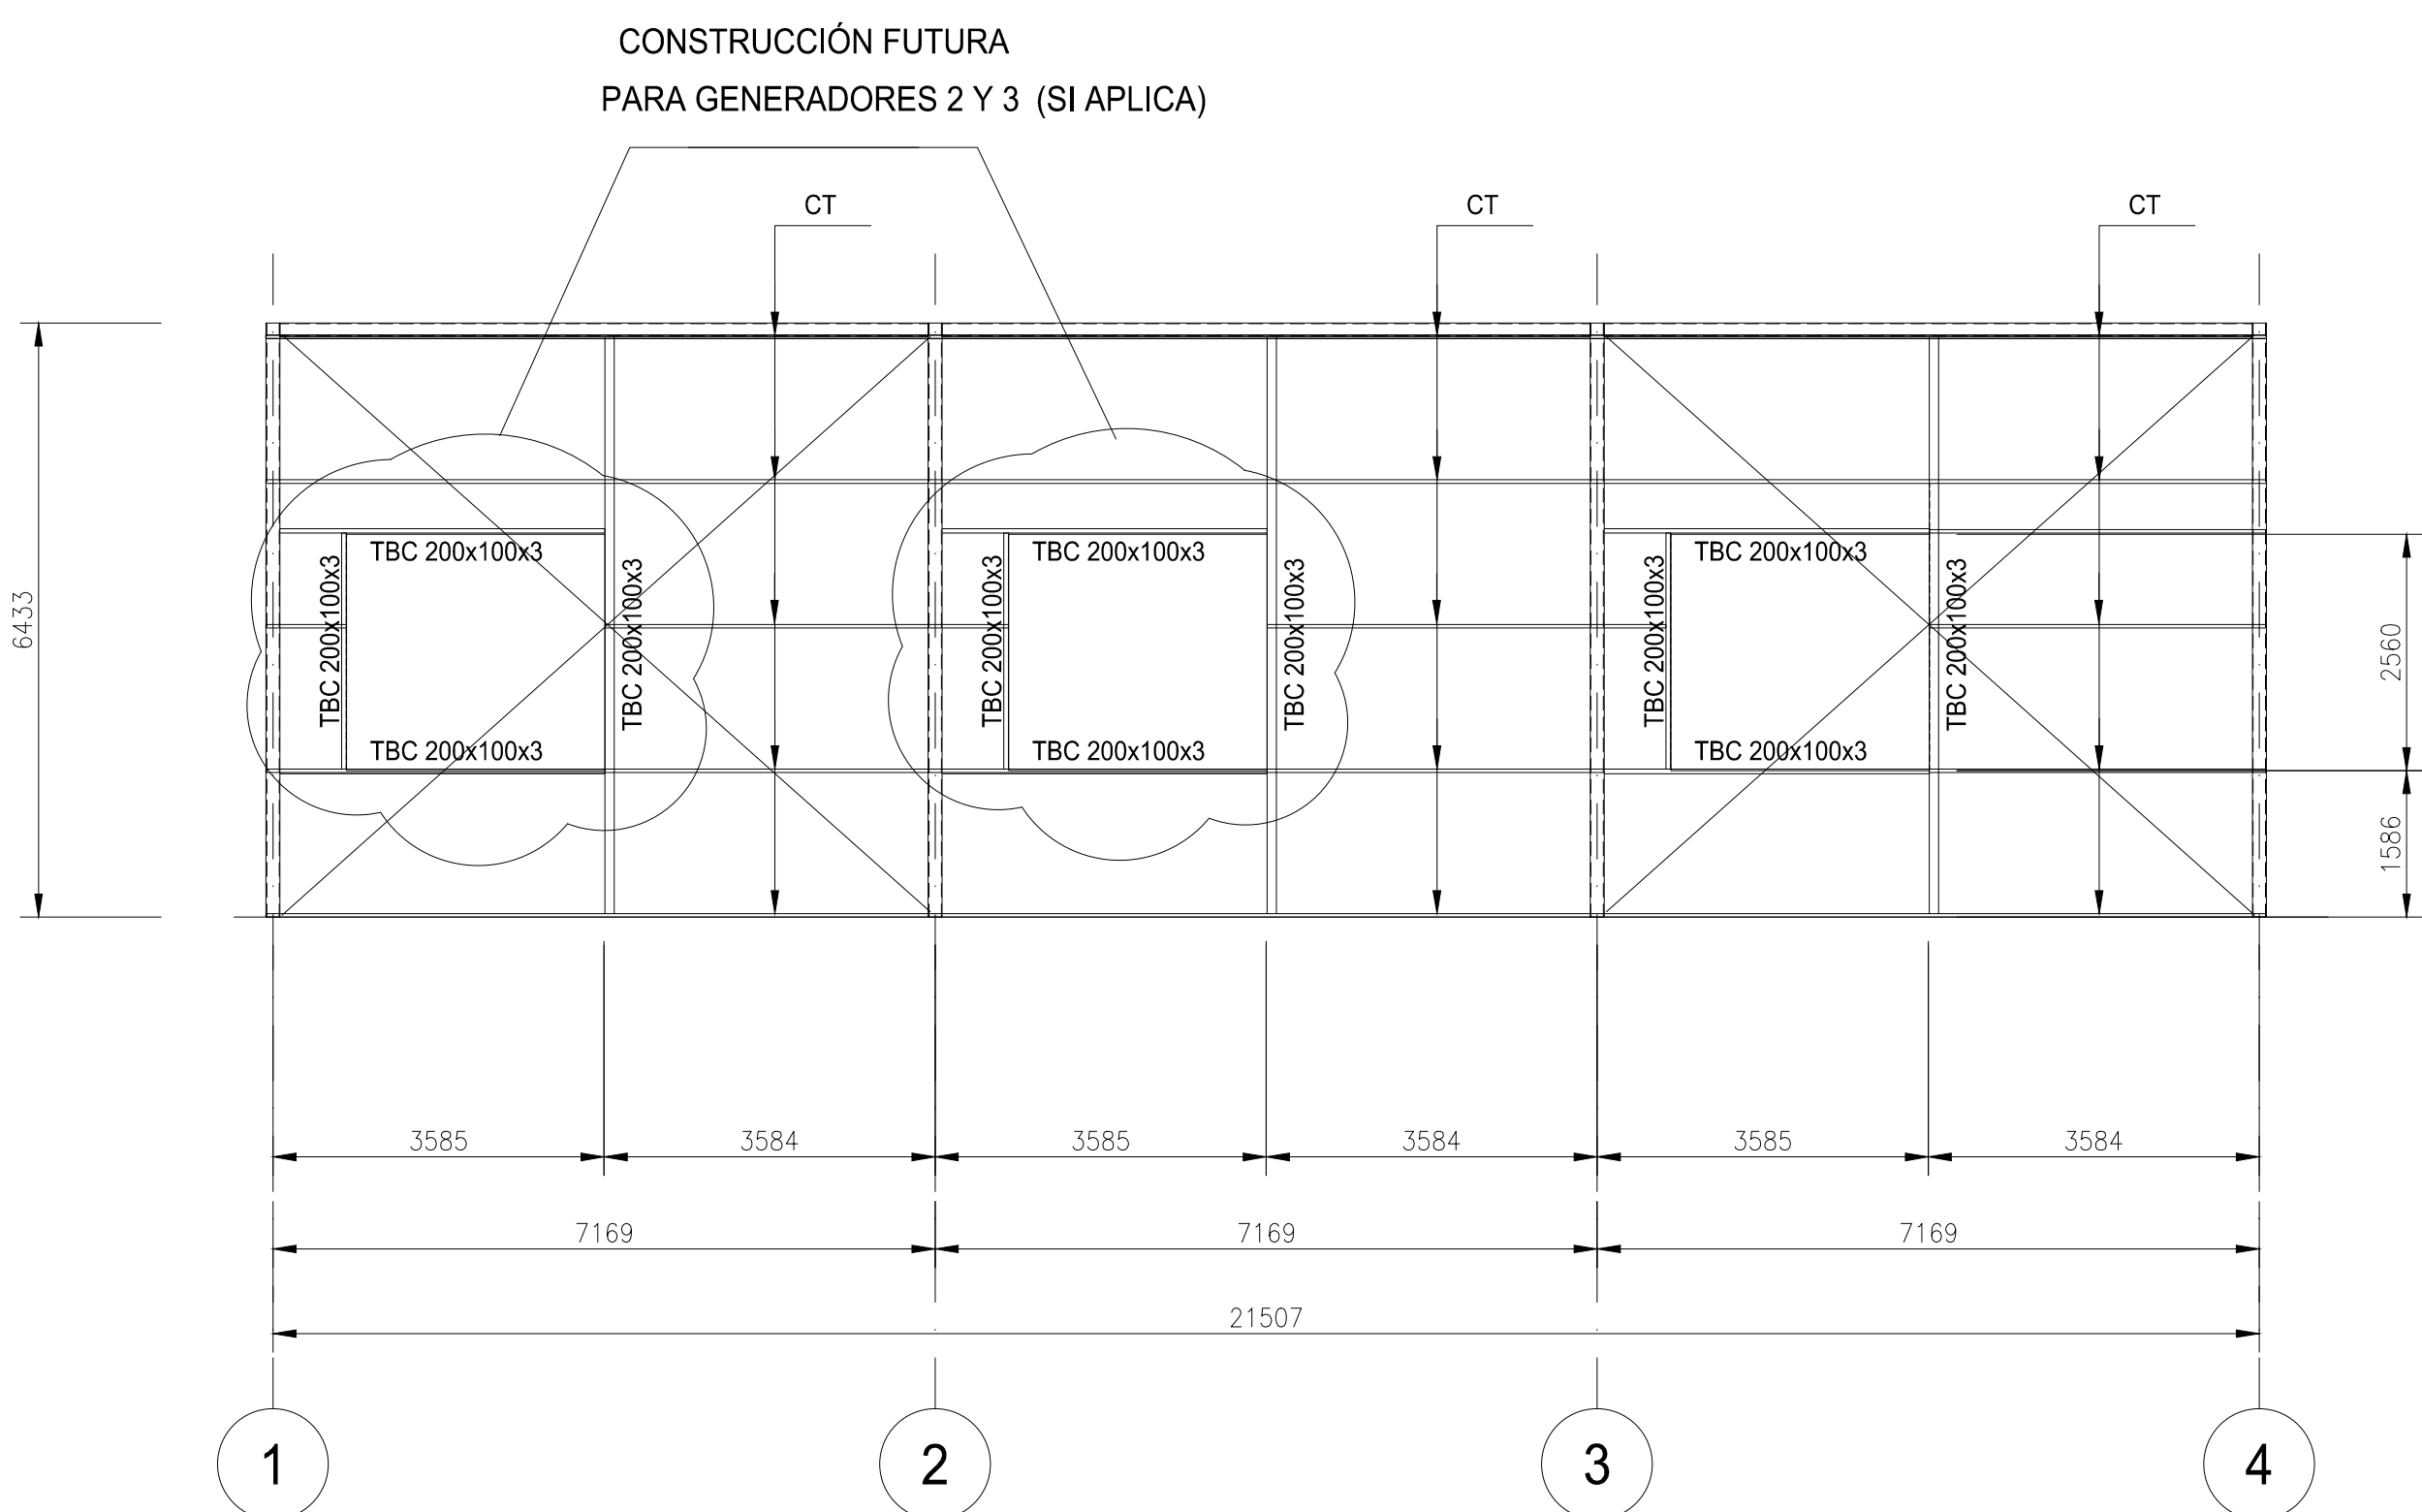

ELEVACION FACHADA EJE T  
ESC. 1 : 100

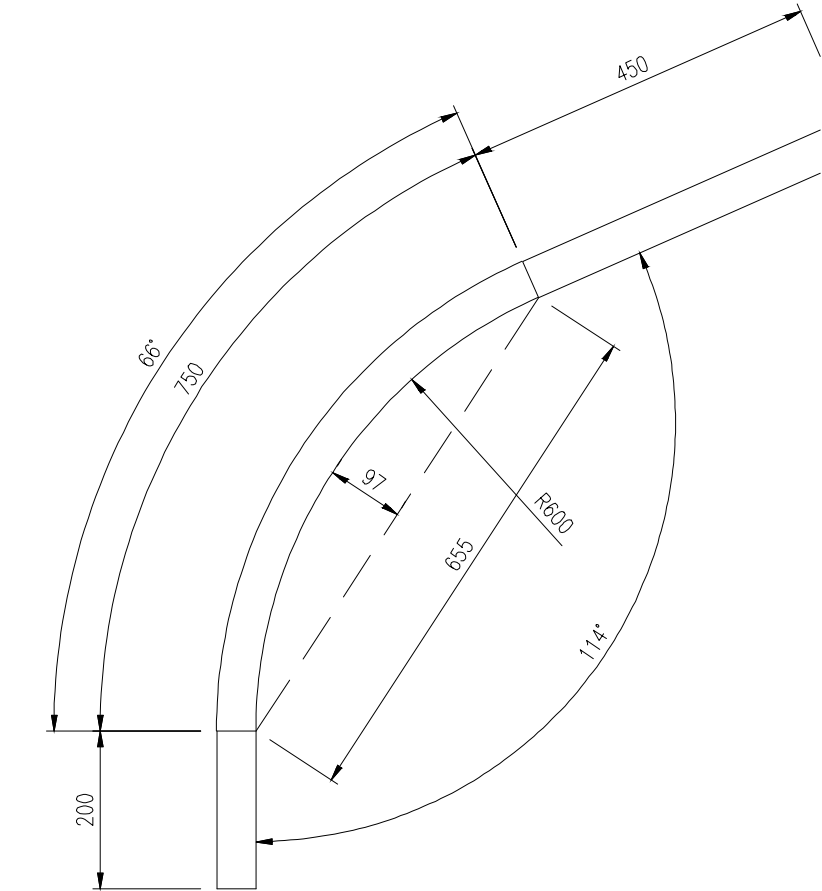


DETALLE 7  
ESC. 1 : 10

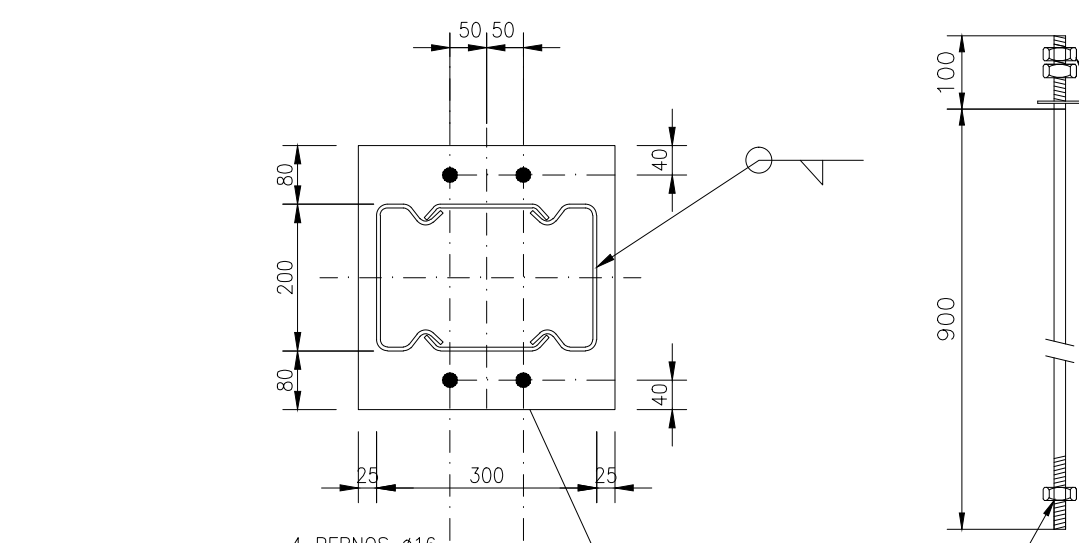


DETALLE ANCLAJE PILAR P1  
ESC. 1 : 10


| NOMENCLATURA |                         |
|--------------|-------------------------|
| P1           | TB 350x150x4            |
| V1           | TB 350x150x4            |
| PT           | TBC 200x100x3.0         |
| RT           | Ø 100x100x2.0           |
| D1           | Ø 100x100x3.0           |
| J1           | TB 300x200x4            |
| CT           | Z 175x75x20x2.0 L=8200  |
| CF1          | Z 175x75x20x2.0 S.A.    |
| CL           | L 30x30x2.0             |
| CLF          | L 40x40x2.0             |
| CE           | CELOSIAS DE VENTILACION |

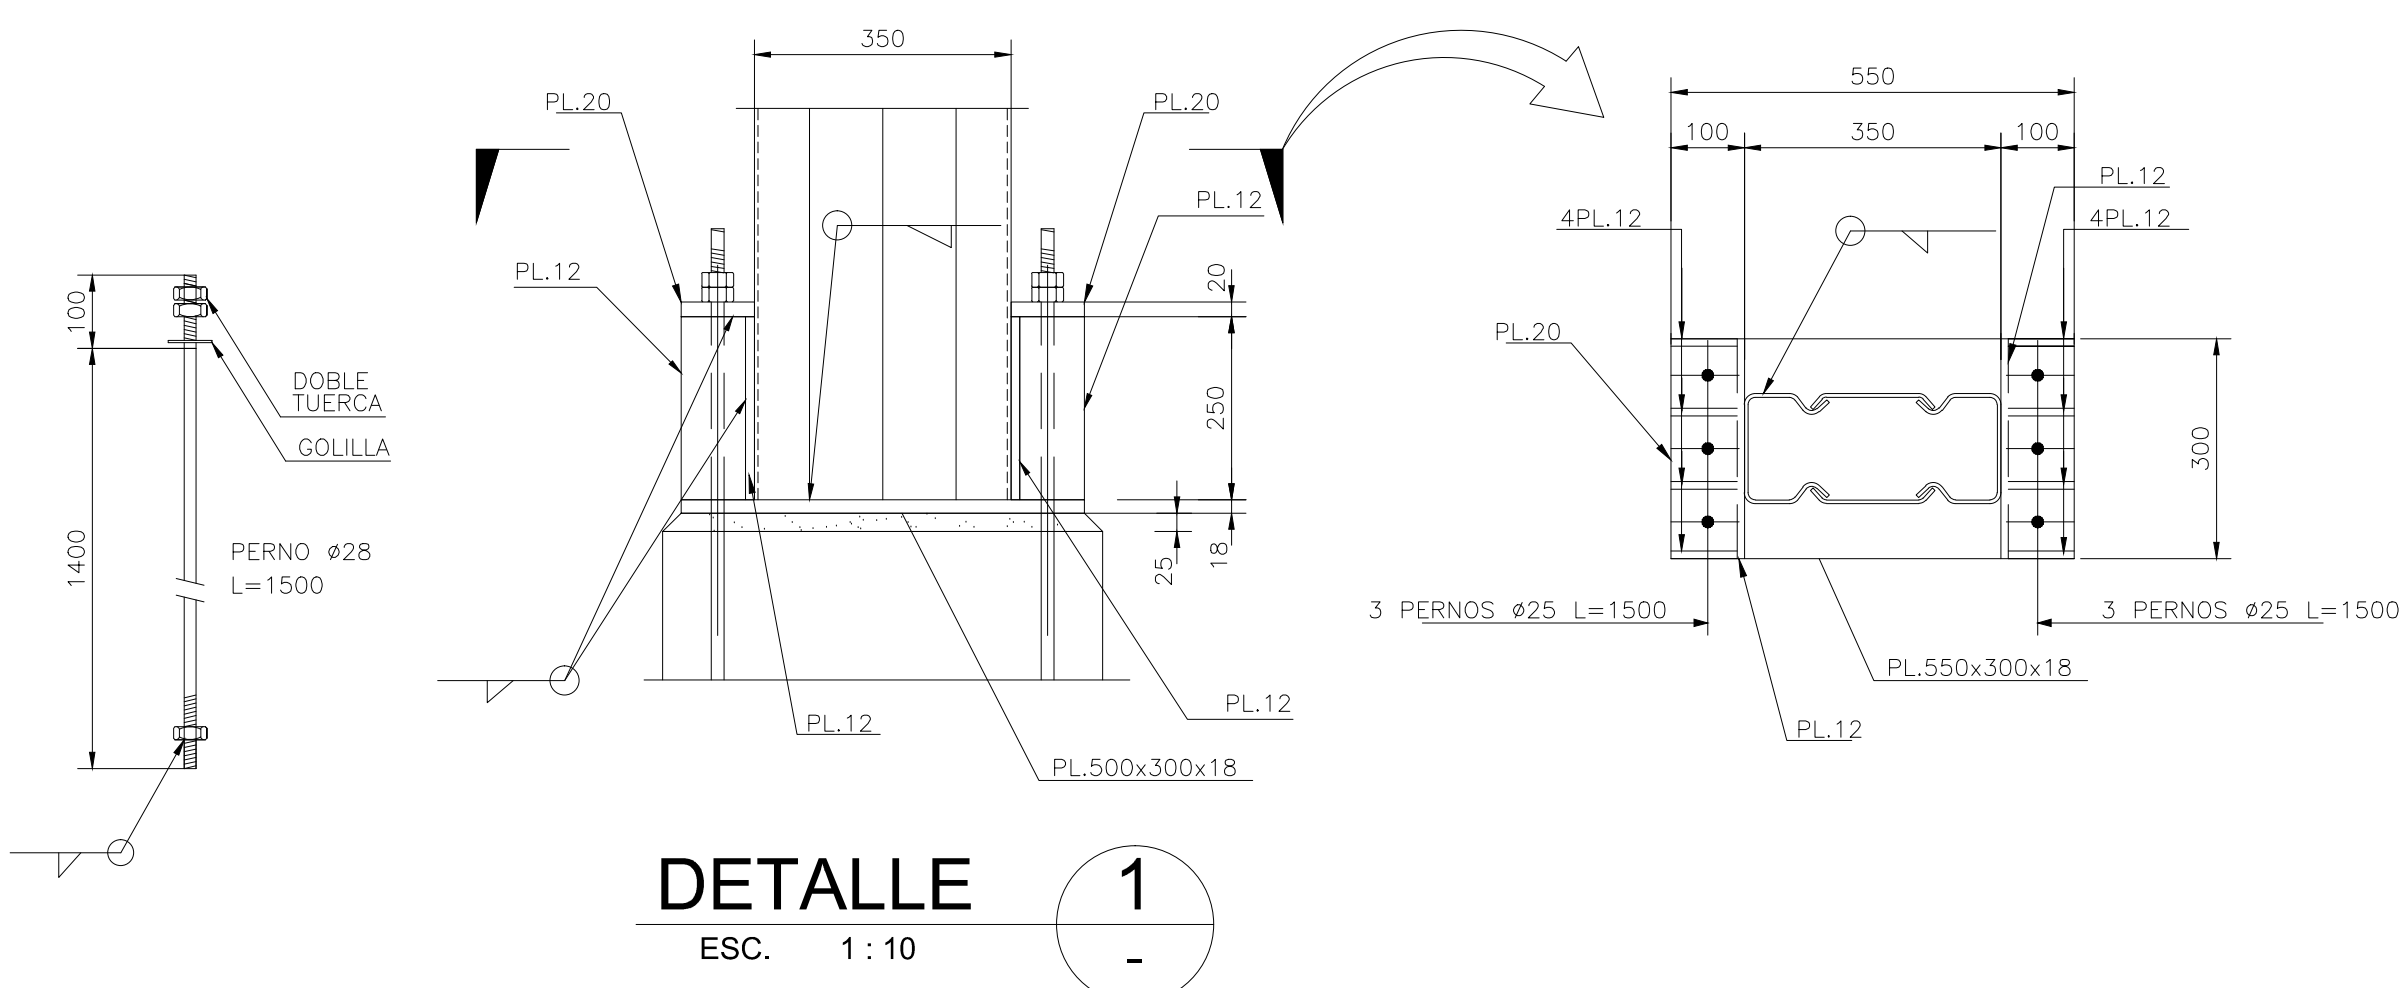


DETALLE 1  
ESC. 1 : 10

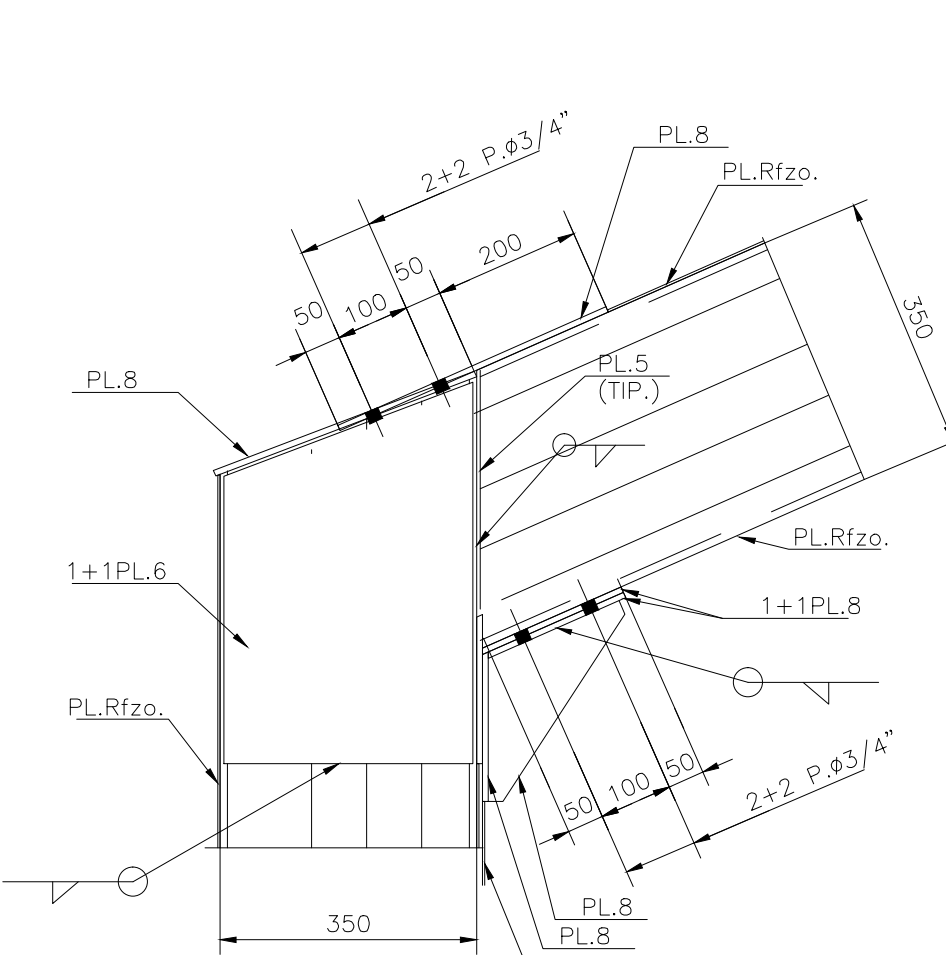


DETALLE 2  
ESC. 1 : 10

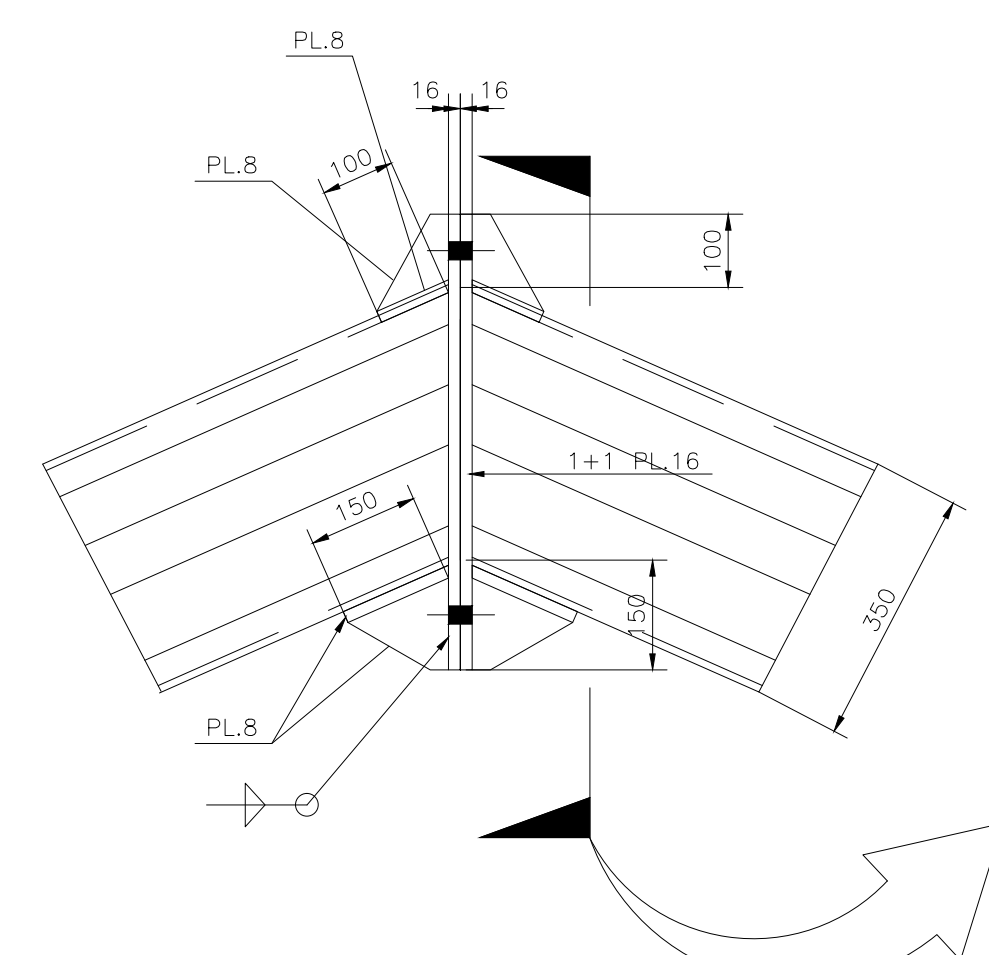


DETALLE 3  
ESC. 1 : 10

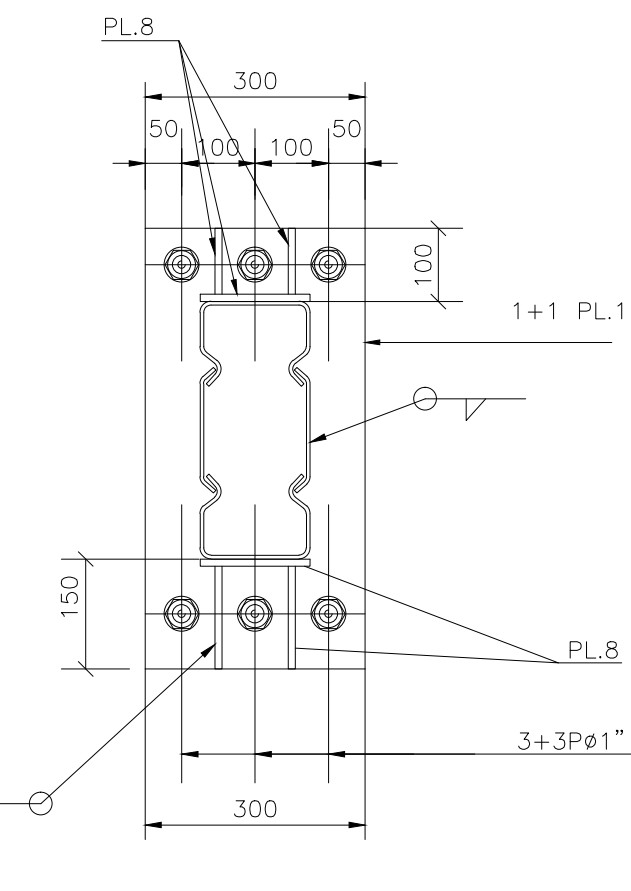

DETALLE 4  
ESC. 1 : 10

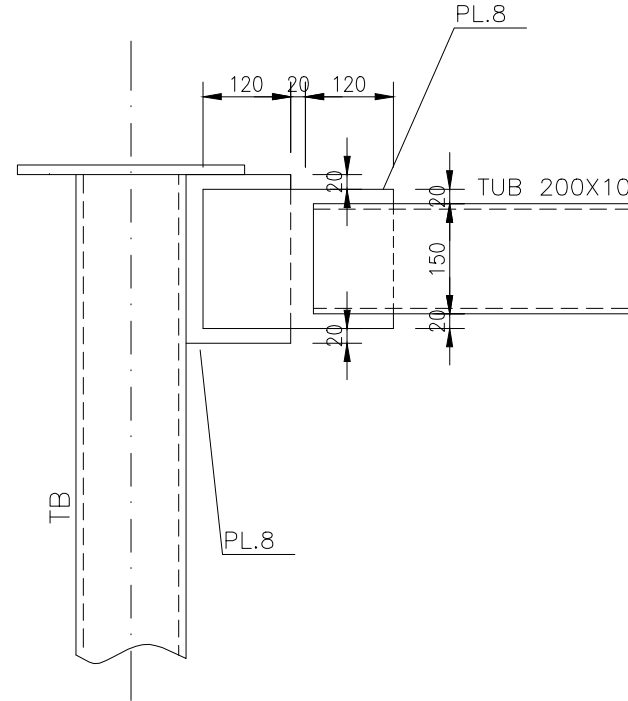

DETALLE 5  
ESC. 1 : 10

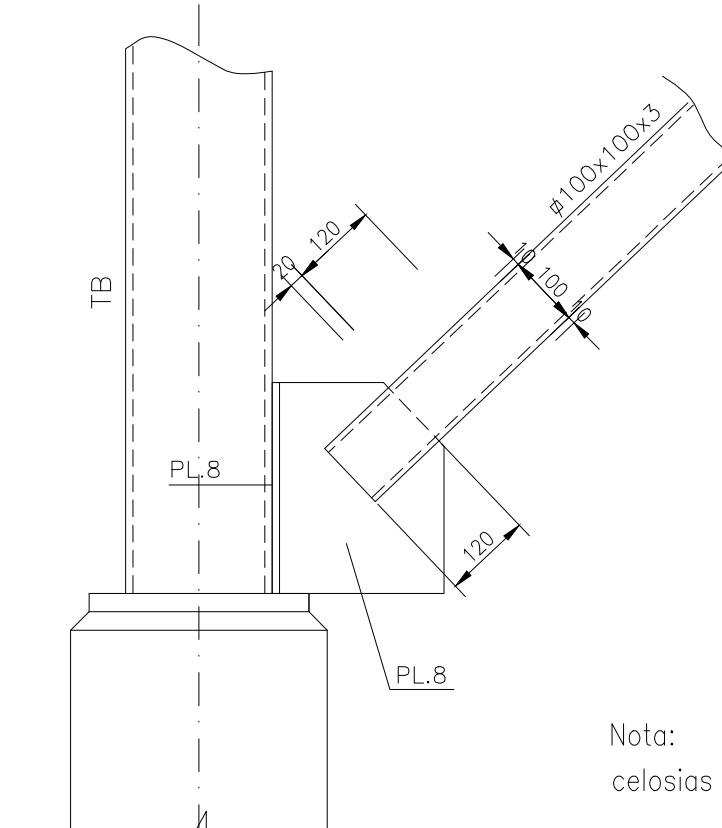

DETALLE 6  
ESC. 1 : 10

Nota:  
celosías de ventilación galvanizadas de 1870x1540 cantidad 4

AS BUILT

| |
|---|
| |
|---|