

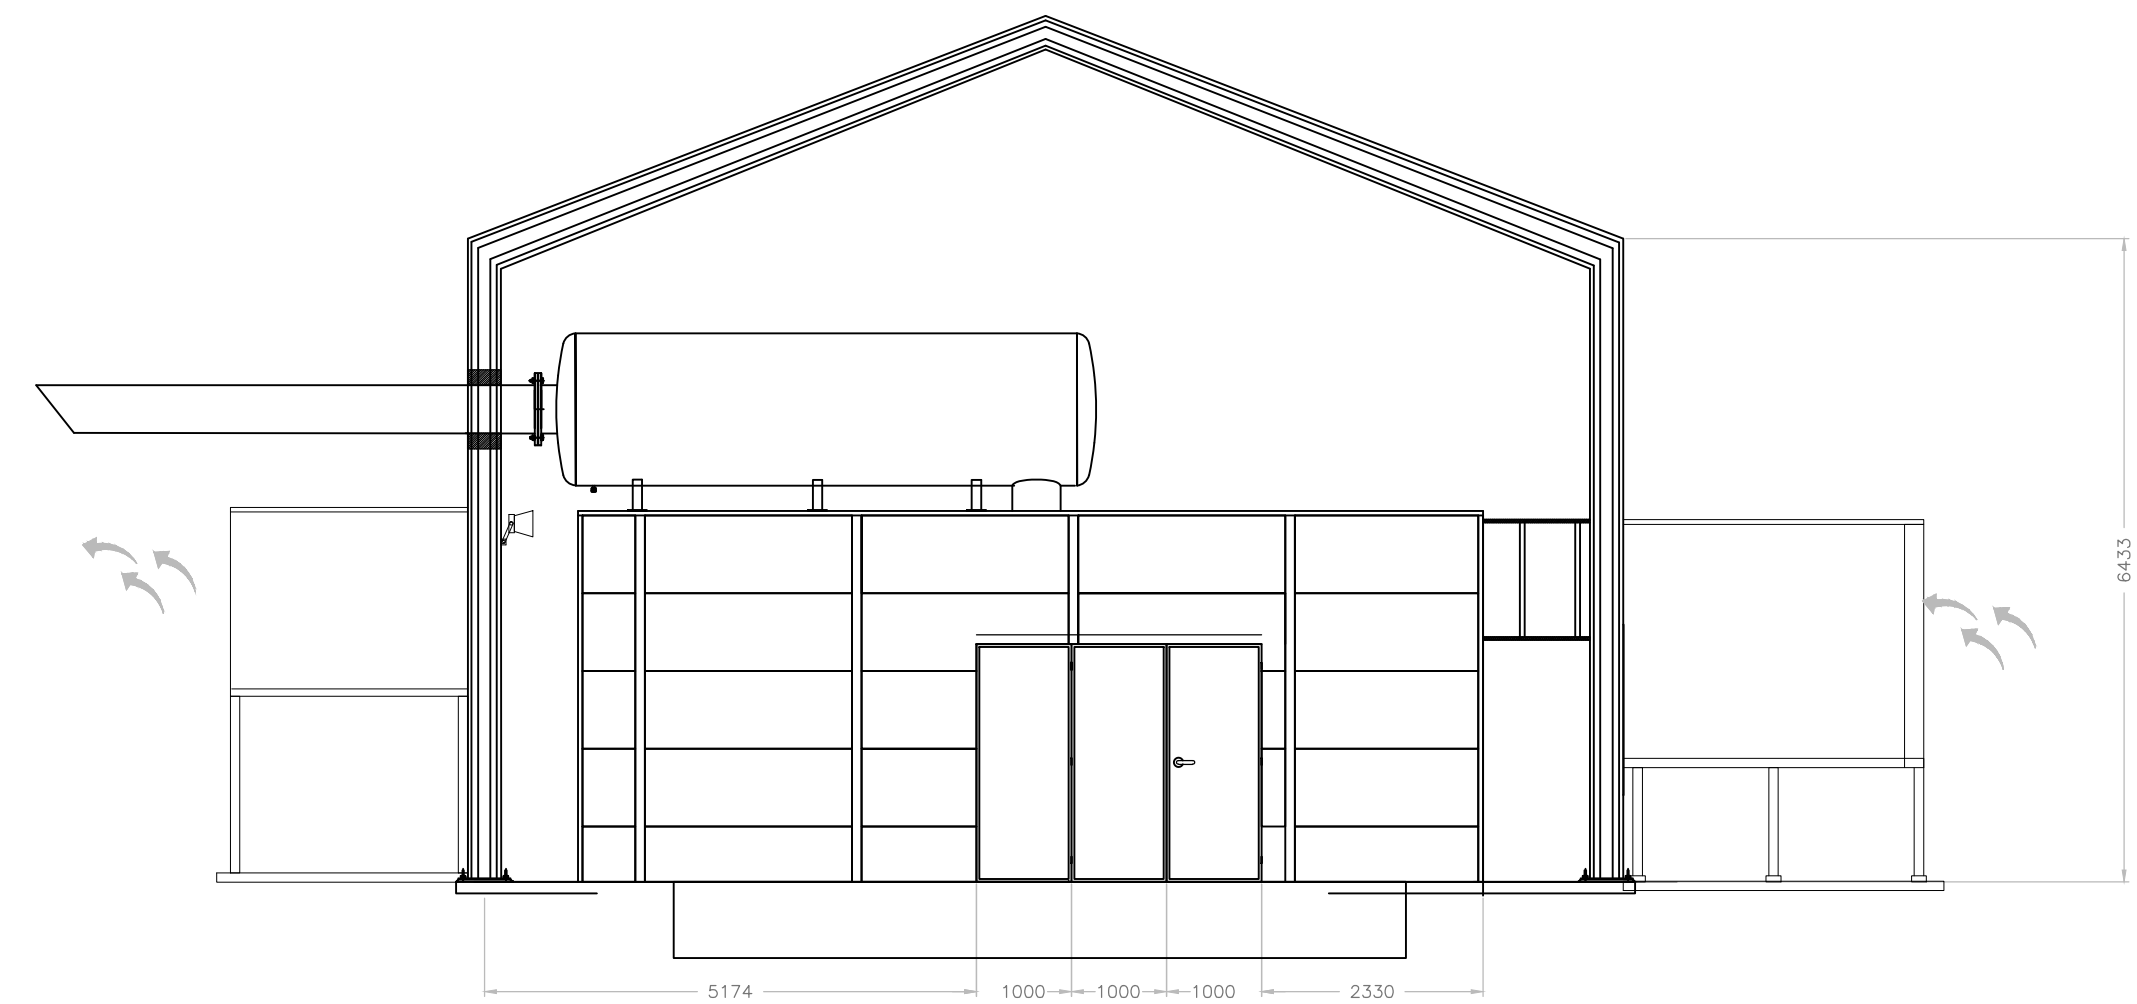
VISTA EN PLANTA  
CANALIZACION DE ALUMBRADO N°1

ESCALA 1:75




LISTADO DE EQUIPOS				
CODIGO	CANTIDAD	EQUIPO N°	DESCRIPCION	PLANO O DOCUMENTO REFERENCIA
01	06	--	PROYECTOR HALOGENO 150W	MD-1158-EL-02-1
02	01	--	TABLERO SWITCHGEAR	MD-1158-EL-02-1
03	01	--	TABLERO SS.AA.	MD-1158-EL-07-1
04	01	--	TABLERO GCP	DOCUMENTOS GE
05	01	--	TRANSFORMADOR DE 75kVA 400/400V	MD-1158-EL-02-1
06	01	--	TELERRUPTOR DE COMANDO DE ENCENDIDO DE LUMINARIAS (TR2)	MD-1158-EL-02-3
07	01	--	TABLERO ECP	DOCUMENTOS GE
08	01	--	TABLERO EQP	DOCUMENTOS GE
09	01	--	CARGADOR DE BATERIAS + 2 BATERIAS DE 12 Vdc	--

AS BUILT

				NOMBRE / NAME		FECHA/DATE		FIRMA / SIGNATURE		<div> <b>EscoChile</b></div> <div>PANAMERICANA SUR KM 24 San Bernardo - Santiago Fono: (56-2) 3611924 Web: www.escochile.cl email: info@escochile.cl</div> <div>Archivo CAD/CAD file : MD-1158-EL-03-2</div>		Proyecto/Project: TERMOGENERADOR CENTRAL MATAVERI		01 / WORK ORDER									
				DESEÑO / DESIGNER		30.08.13		Cliente/Customer: MAESTRANZA DIESEL / SASIPA				12-1158											
				DIBUJO/DRAWN		30.08.13		Denominación/Description : CANALIZACION DE ILUMINACION INTERIOR N°2 HALÓGENO SALA DE GENERACION				<div> 01 / WORK ORDER 12-1158</div>											
				REVISO / CHECKED BY		30.08.13		Plano/Drawing No. : MD-1158-EL-03-2															
0				AS BUILT		30.08.13		S.V.R.		APPROBADO / APPROVED BY		S. VASQUEZ R.		30.08.13		ESCALA/SCALE : 1:75		Revisión/Revision : 0		FORMATO ORIGINAL DIN A1		Páginas/Sheet 002/005	
Revision/Revision				Modificación/Modification				Fecha Date		Nombre Name													