

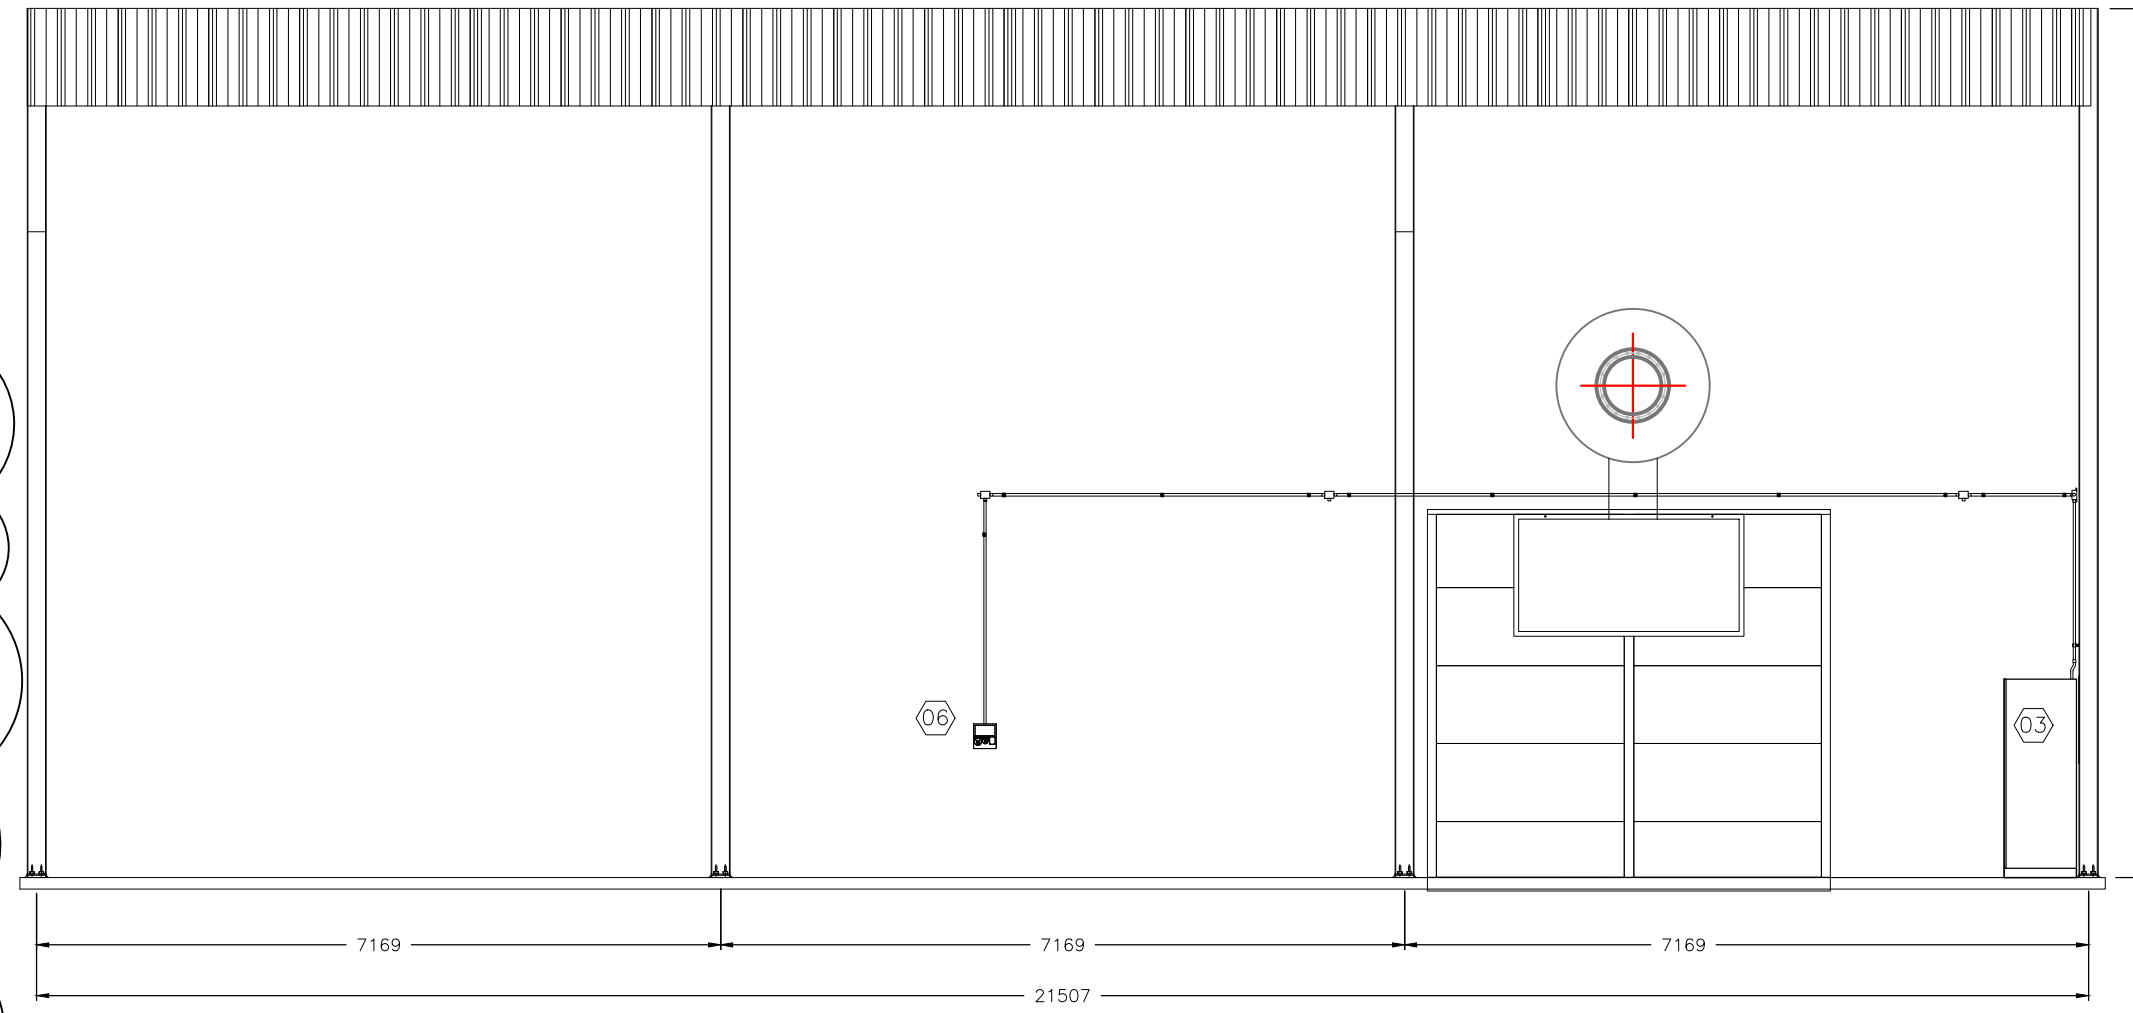
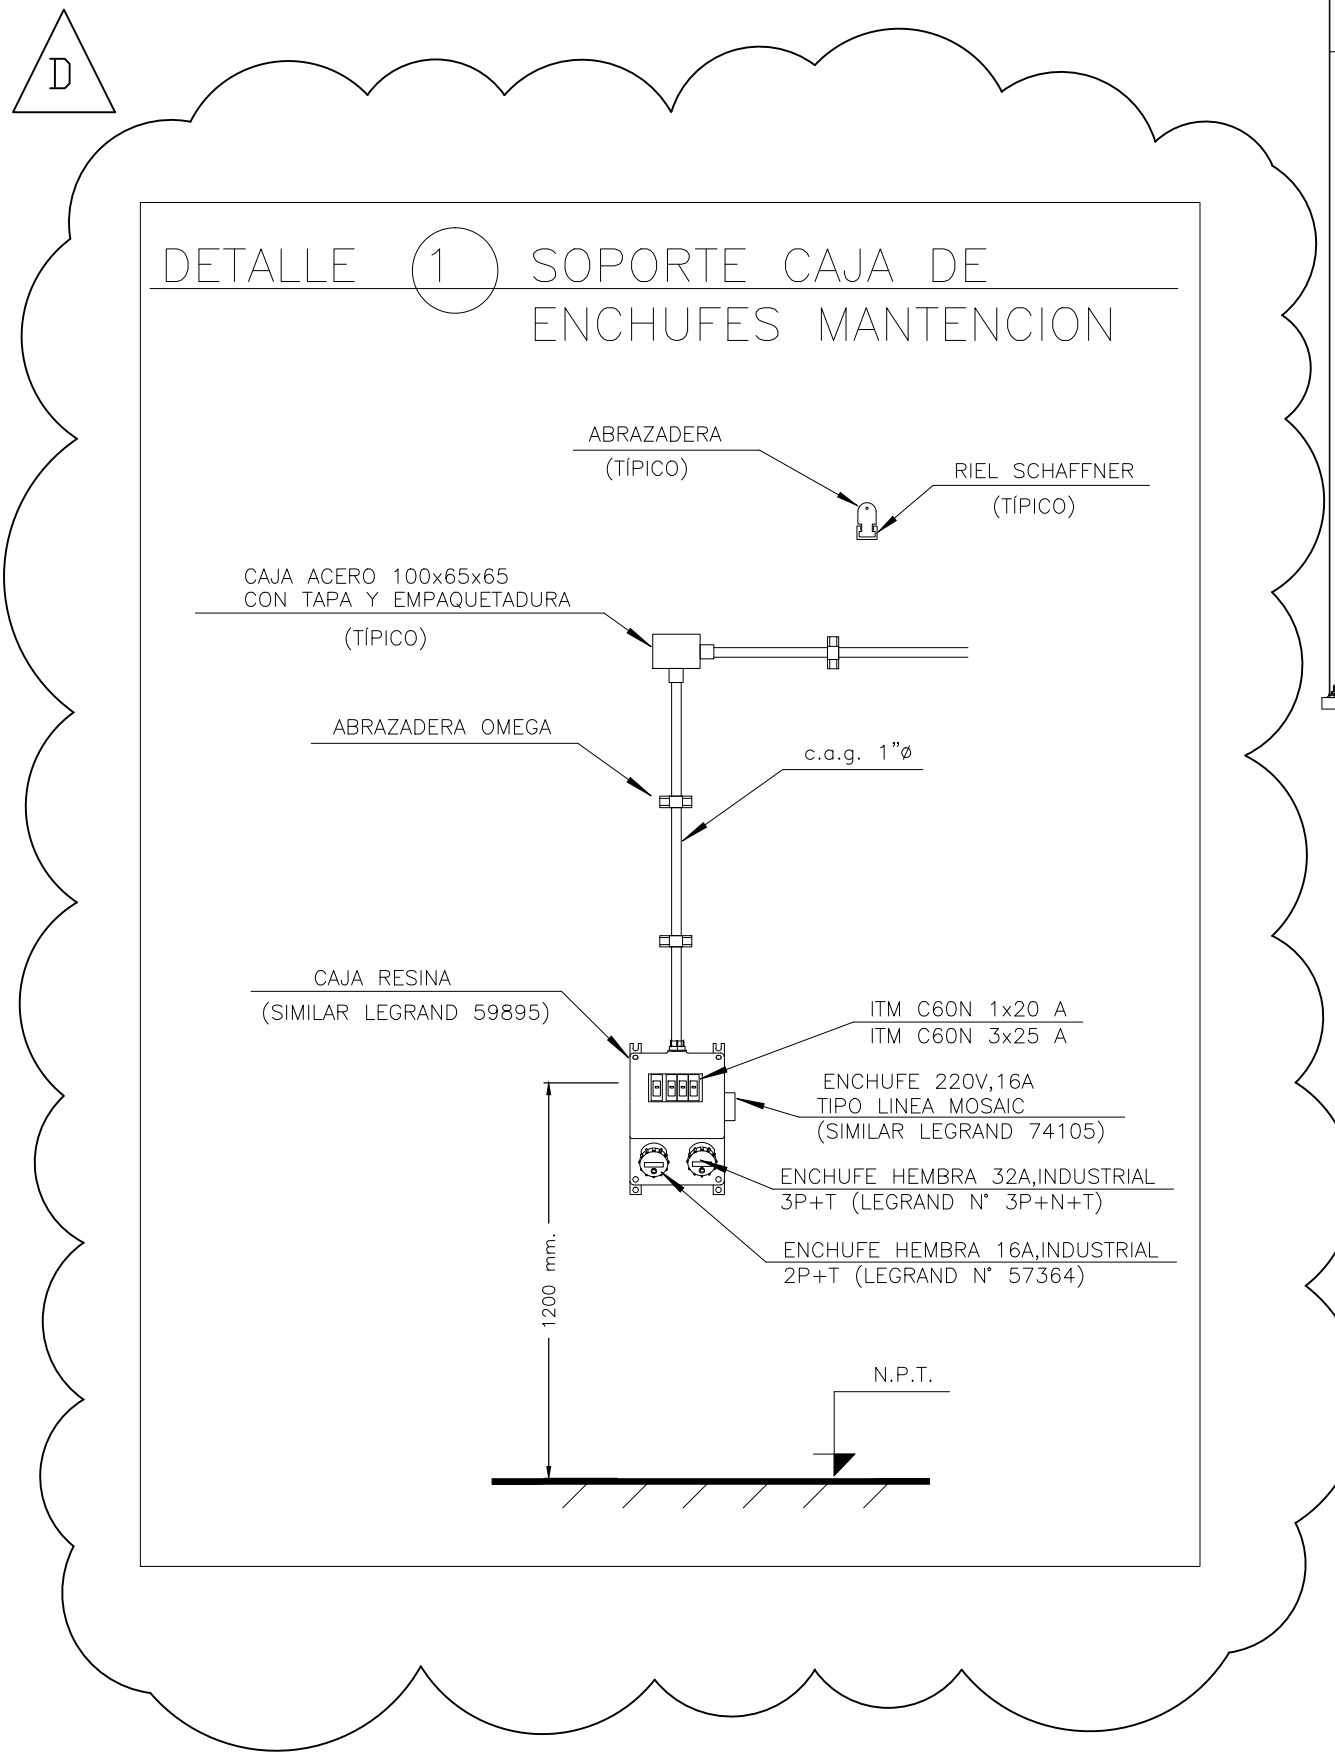


VISTA EN PLANTA  
CANALIZACION DE ENCHUFES INDUSTRIALES

ESCALA 1:75

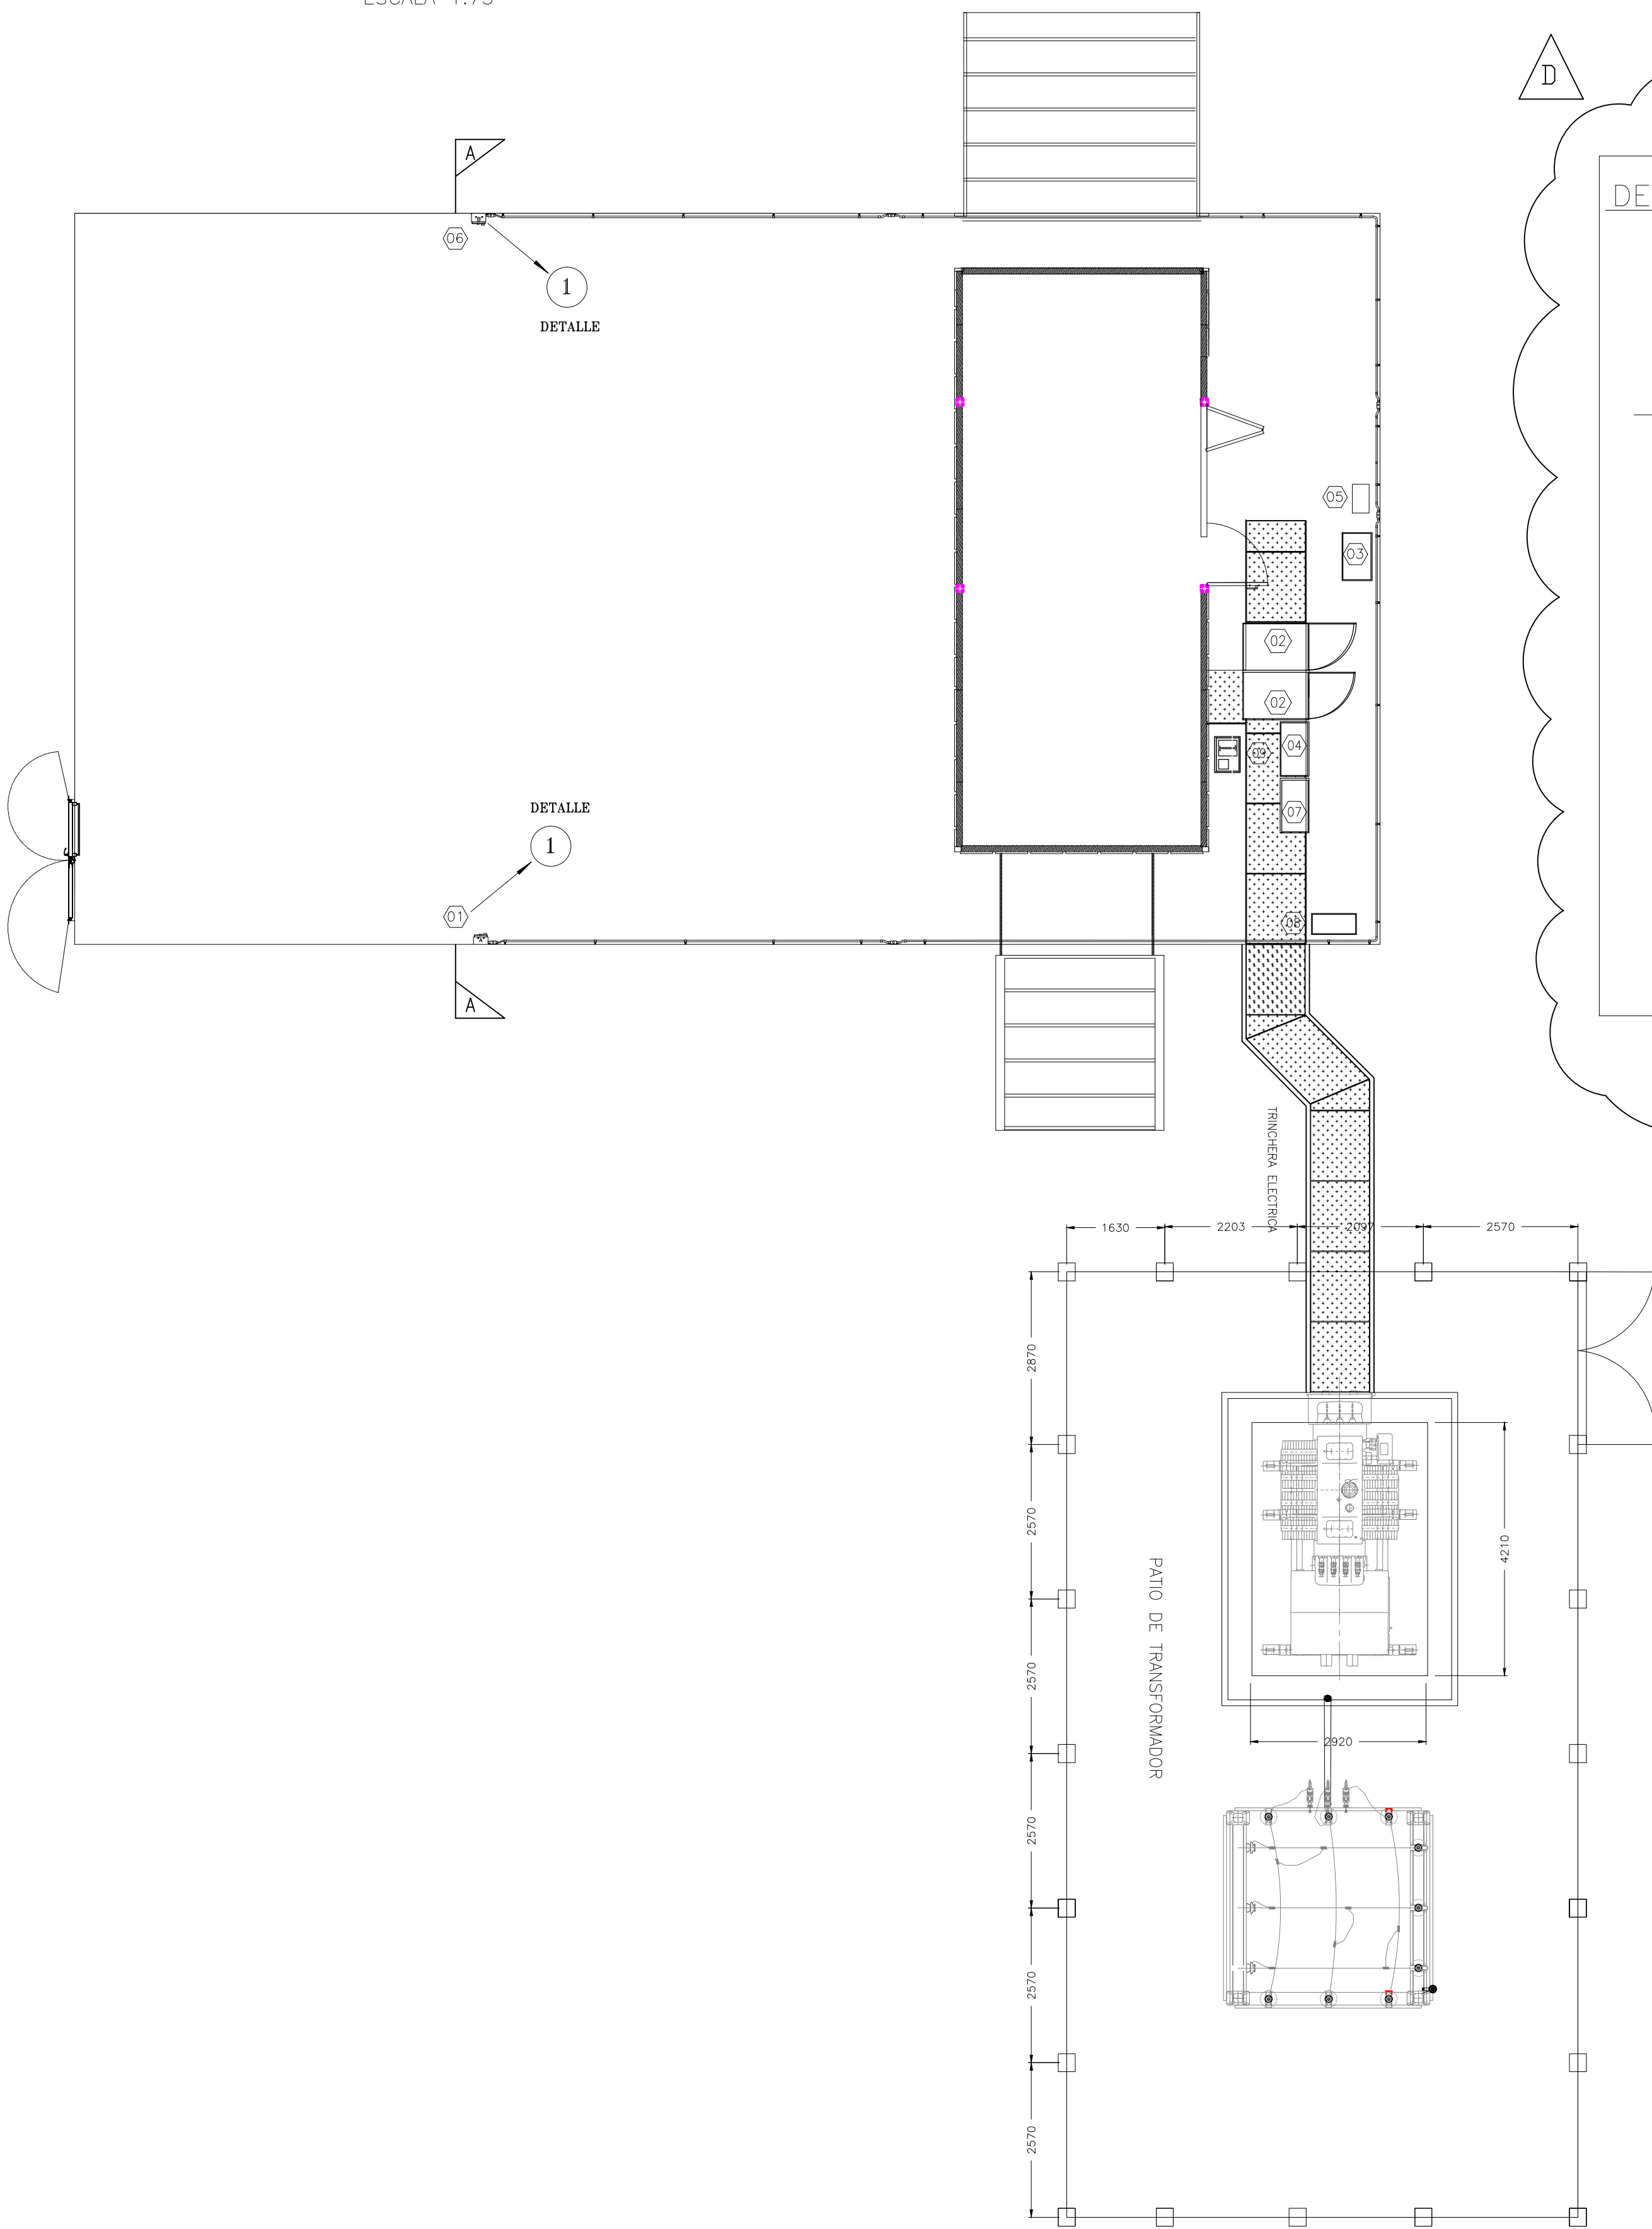

ELEVACION PRINCIPAL  
ESCALA 1:75

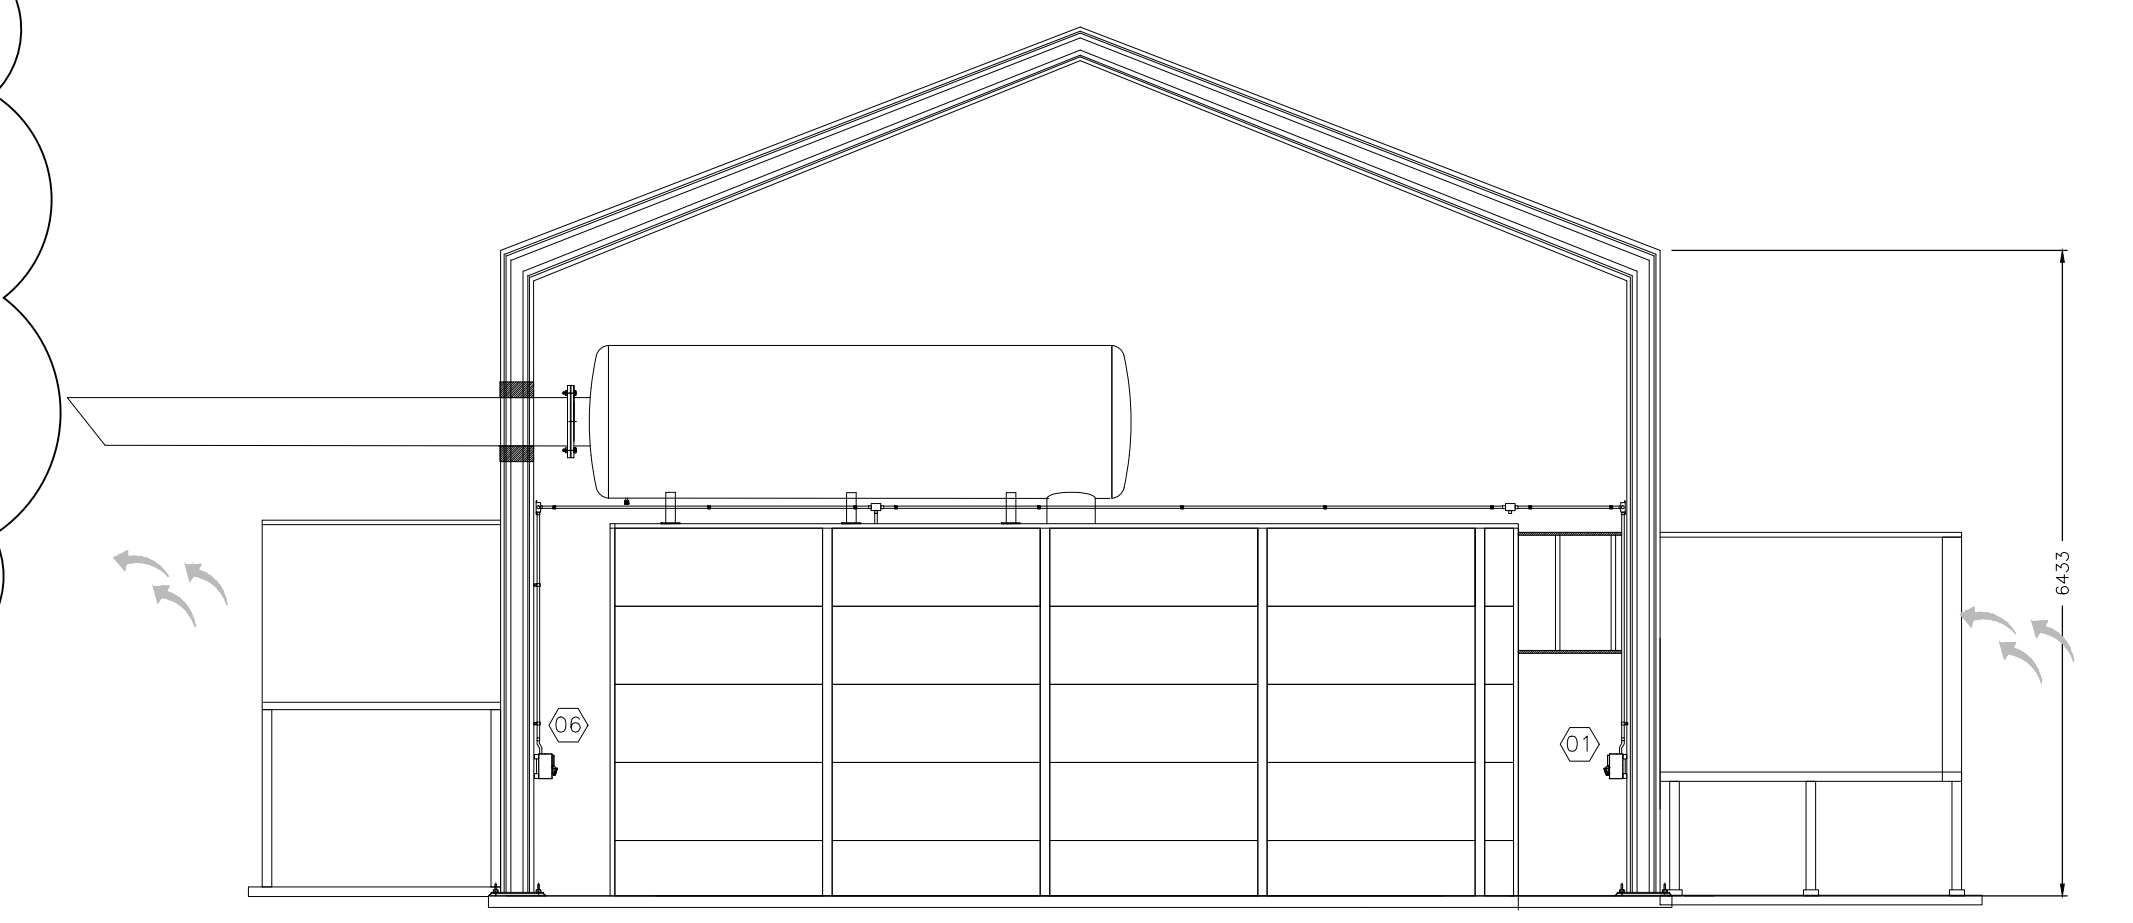

VISTA CORTE A-A.  
ESCALA 1:75

LISTADO DE EQUIPOS				
CODIGO	CANTIDAD	EQUIPO N°	DESCRIPCION	PLANO O DOCUMENTO REFERENCIA
01	01	—	CAJA DE ENCHUFES "A" SALA ELECTRICA	MD-1158-EL-02-1
02	01	—	TABLERO SWITCHEAR	MD-1158-EL-07-1
03	01	—	TABLERO SS.AA.	MD-1158-EL-02-1
04	01	—	TABLERO GCP	DOCUMENTOS GE
05	01	—	TRANSFORMADOR DE 75 kVA 400/400V	MD-1158-EL-02-1
06	01	—	CAJA DE ENCHUFES "B" SALA ELECTRICA	MD-1158-EL-02-1
07	01	—	TABLERO ECP	DOCUMENTOS GE
08	01	—	TABLERO EOP	DOCUMENTOS GE
09	01	—	CARGADOR DE BATERIAS + 2 BATERIAS DE 12 Vdc	—

- NOTAS:
- 1.- TODAS LAS COTAS ESTAN EN MILIMETROS
  - 2.- ALTURA DE MONTAJE DE ENCHUFES 1200mm.

SIMBOLOGIA	
ITEM	DESCRIPCION
01	CAJA DE ENCHUFES SALA ELECTRICA
02	CAJA DE DERIVACION

AS BUILT

MD sasipa	
Panamericana Sur Km 24 San Bernardo - Santiago Fono: (56-2) 3611924 Web: www.escochile.cl email: info@escochile.cl	
Proyecto/Project: TERMOGENERADOR CENTRAL MATADERI Cliente/Customer: MAESTRANZA DIESEL / SASIPA Denominación/Description: CANALIZACIÓN DE ENCHUFES INDUSTRIALES SALA DE GENERACION	
Plano/Drawing No.: MD-1158-EL-03-4 ESCALA/SCALE: 1:75 Revisión/Revision: 0 FORMATO ORIGINAL: DIN A1 Página/Sheet: 004/005	
0 AS BUILT 30.08.13 S.V.R. APROBADO / APPROVED BY S. VASQUEZ R. 30.08.13	