


GABINETE DE CONTROL
TRANSFORMADOR ELEVADOR 2300 KVA

[illegible]

TRANSFORMADOR ELEVADOR 2300 KVA

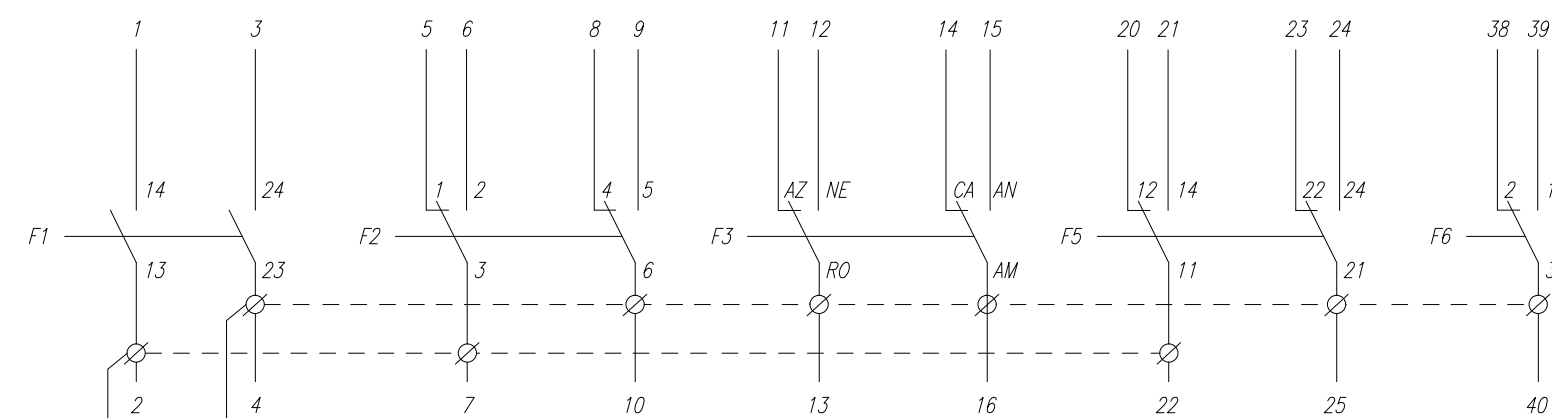

DESIGNACION	
H1H	SEÑAL DE ALARMA POR: SOBRE TEMPERATURA DE ACEITE, SOBRE NIVEL O POR SOBRE TEMPERATURA
H2H	SEÑAL DE DESCONEXION POR: SOBRE TEMPERATURA DE ACEITE, BAJO NIVEL, EXCESO DE PRESION, SOBRE TEMPERATURA DE ENROLLADOS O SUBIDA RAPIDA DE PRESION.

DESIGNACION	
Q100	DESCONECTOR DE APERTURA BAJO CARGA
F101, F102, F103	FUSIBLE LIMITADOR DE CORRIENTE TIPO HVHRC
<input type="checkbox"/>	CONEXION A LA MALLA DE PUESTA A TIERRA POR EL USUARIO
<input type="checkbox"/>	CONEXION EQUIPAMIENTO AL CHASIS DEL GABINETE M.T.

AS BUILT