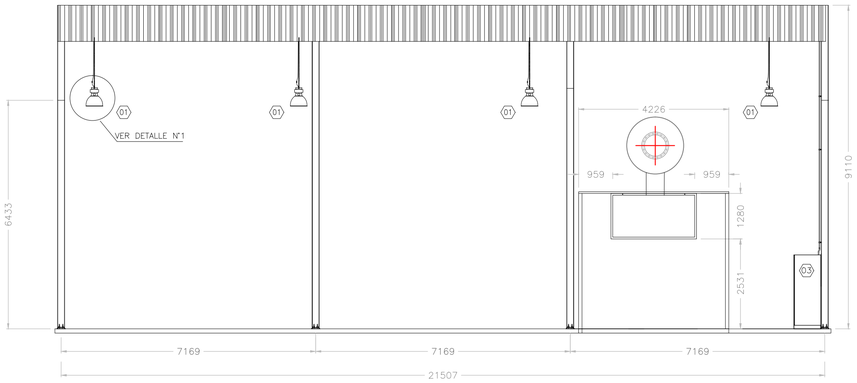

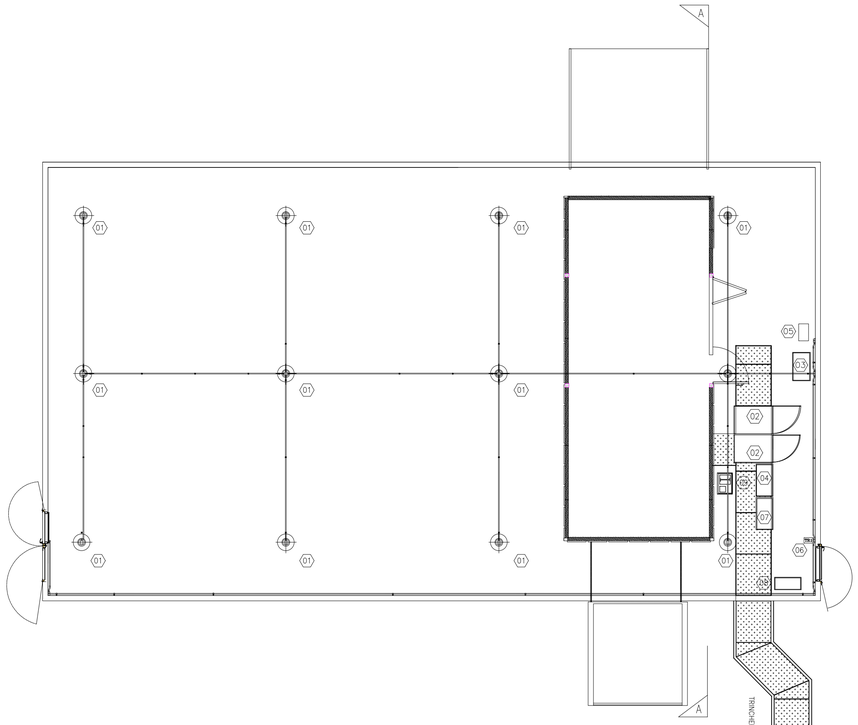

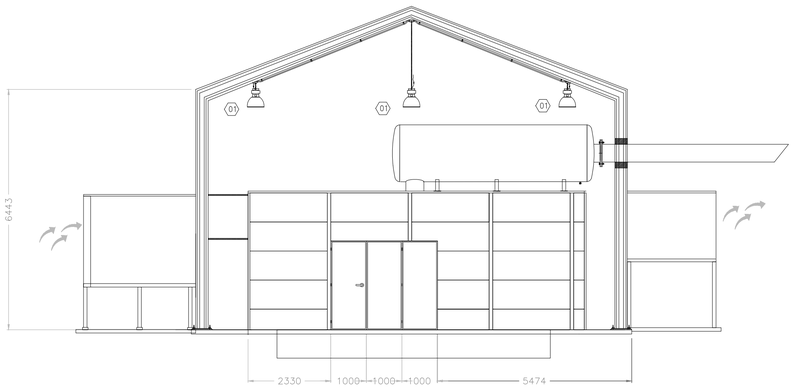

VISTA CORTE A–A.

ESCALA 1:75

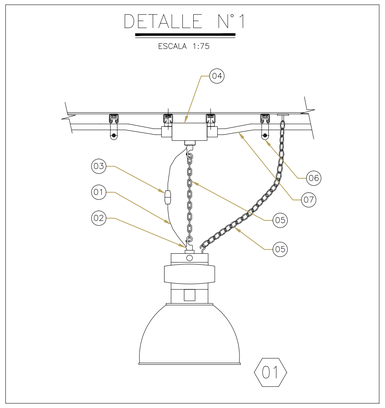

LISTADO DE EQUIPOS

CODIGO	CANTIDAD	EQUIPO N°	DESCRIPCION	PLANO O DOCUMENTO REFERENCIA
01	12	–	LUMINARIAS DE HALURO METALICO 250W.	MD–1158–EL–02–1
02	01	–	TABLERO SWITHGEAR	MD–1158–EL–07–1
03	01	–	TABLERO SS.AA.	MD–1158–EL–02–1
04	01	–	TABLERO GCP	DOCUMENTOS GE
05	01	–	TRANSFORMADOR DE 75 kVA 400/400V	MD–1158–EL–02–1
06	02	–	TELERRUPTOR DE COMANDO DE ENCENDIDO DE LUMINARIAS (TR1)	MD–1158–EL–02–3
07	01	–	TABLERO ECP	DOCUMENTOS GE
08	01	–	TABLERO EOP	DOCUMENTOS GE
09	01	–	CARGADOR DE BATERIAS + 2 BATERIAS DE 12 Vdc	–

LISTADO DE MATERIALES

ITEM	DESCRIPCION
01	CABLE CORDON FLEXIBLE 1x3 CONDUCTORES #14 AWG TIPO SO 600V.
02	GANCHO DE SEGURIDAD MOD. APPLETON TIPO EFHM O SIMILAR
03	CONJUNTO DE ENCHUFE VOLANTE MACHO Y HEMBRA TIPO TWIST LOCK
04	ENCHUFE MONOFASICO 16A.
05	CADENA DE SEGURIDAD ACERO GALVANIZADO
06	ABRAZADERA RUC
07	CONDUIT ACERO GALVANIZADO 1/2"

SIMBOLOGIA

ITEM	DESCRIPCION
⊗	LUMINARIAS DE HALURO DE METAL 250W.
⊡	CAJA DE DERIVACION
TR	PULDADOR DE ALUMBRADO (TELERUPTOR)

NOTAS:

1.– LAS LUMINARIAS SON COLGADAS DEL TIPO HIGH BAY DE HALURO METALICO 250W.

2.– TODAS LAS COTAS ESTAN EN MILIMETROS

3.– ALTURA DE MONTAJE DE LUMINARIA 6400mm.

4.– 300 LUX PROMEDIO

5.– PLANO DE TRABAJO 850mm.

AS BUILT

Revisión Revision	Modificación/Modification	Fecha Date	Nombre Name
0	AS BUILT	30.08.13	S.V.R.

	NOMBRE / NAME	FECHA/DATE	FIRMA / SIGNATURE
DISEÑO / DESIGNER	S. VASQUEZ R.	30.08.13	
DIBUJO/DRAWN	S. VASQUEZ R.	30.08.13	
REVISO / CHECKED BY	J. ALGUERNO I.	30.08.13	
APROBO / APPROVED BY	S. VASQUEZ R.	30.08.13	

EscoChile
PANAMERICANA SUR KM 24
San Bernardo – Santiago
Fono:(56–2) 3611924
Web:www.escochile.cl
email:info@escochile.cl

Proyecto/Project: TERMOGENERADOR CENTRAL MATAVERI
Cliente/Customer: MAESTRANZA DIESEL / SASIPA
Denominación/Description : CANALIZACION ILUMINACION INTERIOR N°1 HALURO METALICO SALA DE GENERACION
Plano/Drawing No. : MD–1158–EL–03–1
O.T./WORK ORDER: 1158
Archivo CAD/CAD file : MD–1158–EL–03–1
ESCALA/SCALE: 1:75
Revisión/Revision: 0
FORMATO ORIGINAL: DIN A1
Páginas/Sheet: 001/005