MODULO DE GENERACIÓN				
ID	Descripción	CANTIDAD		Observaciones
1	PUERTA PRINCIPAL	1	unidad	metal. 50mm esp chap.anti.
2	PUERTA MANTENIMIENTO (doble)	1	unidades	metal.50mm esp chapa anti.
4	VENTILADOR AXIAL	2	unidades	
5	ALIMENTACIÓN DIESEL	GL		NPT; 3/4 T° 90 Fexible
6	CAJA INSONORIZADA SPLITTERS adm.	1	unidad	chapa galv.1,2 con isovel
7	CAJA INSONORIZADA SPLITTERS esc.	1	unidad	chapa galv.1,2 con isovel
8	CABINA INSONORIZADA	–	–	
9	ILUMINACIÓN INTERIOR	–	–	HERMETICA 36W X 2
10	SILENCIADOR HOSPITALARIO	1	unidad	aislacion terminca e 50mm
11	TRINCHERA ELECTRICA		–	cubierta con mat desplegado
12	SOPORTE SILENCIADOR	1	unidad	
13	TABLERO TTA 3200A	1	unidad	
14	TABLERO ECP	1	unidad	
15	TABLERO GCP	1	unidad	
16	TRANSFORMADOR DE AISLACION	1	unidad	
17	TABLERO SS/AA	1	unidad	
18	COMPRESOR DE AIRE DE ARRANQUE	1	unidad	
19	ESTANQUE DE ACUMULACION DE AIRE COMPRIMIDO	1	unidad	
20	REJA PATIO TRANSFORMADORES	1	unidad	PLANO: **1158-ME-P-02**
21	RADIADOR REMOTO	1	unidad	
22	ESTANQUE COMBUSTIBLE 5M3	1	unidad	
23	TRANSFORMADOR ELEVADOR	1	unidad	2000 kVA
24	TECLE	1	unidad	500 kg
25	ESTANQUES DE EXPANSION	1	unidad	UNIDAD LT Y HT COMBINADA
26	GRUPO ELECTROGENO RESPALDO	1	unidad	125 kVA diesel c/cabina
27	TABLERO EOP			

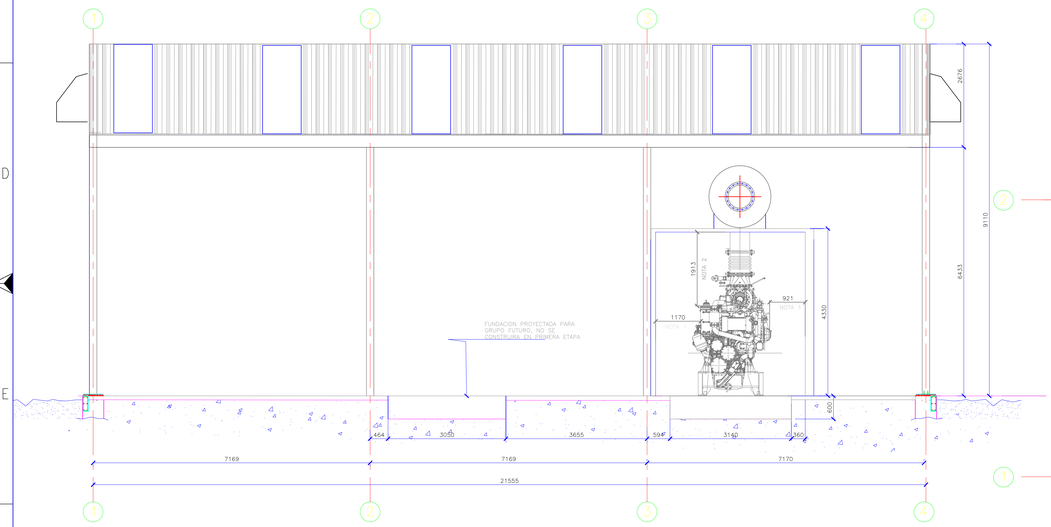

CORTE B-B

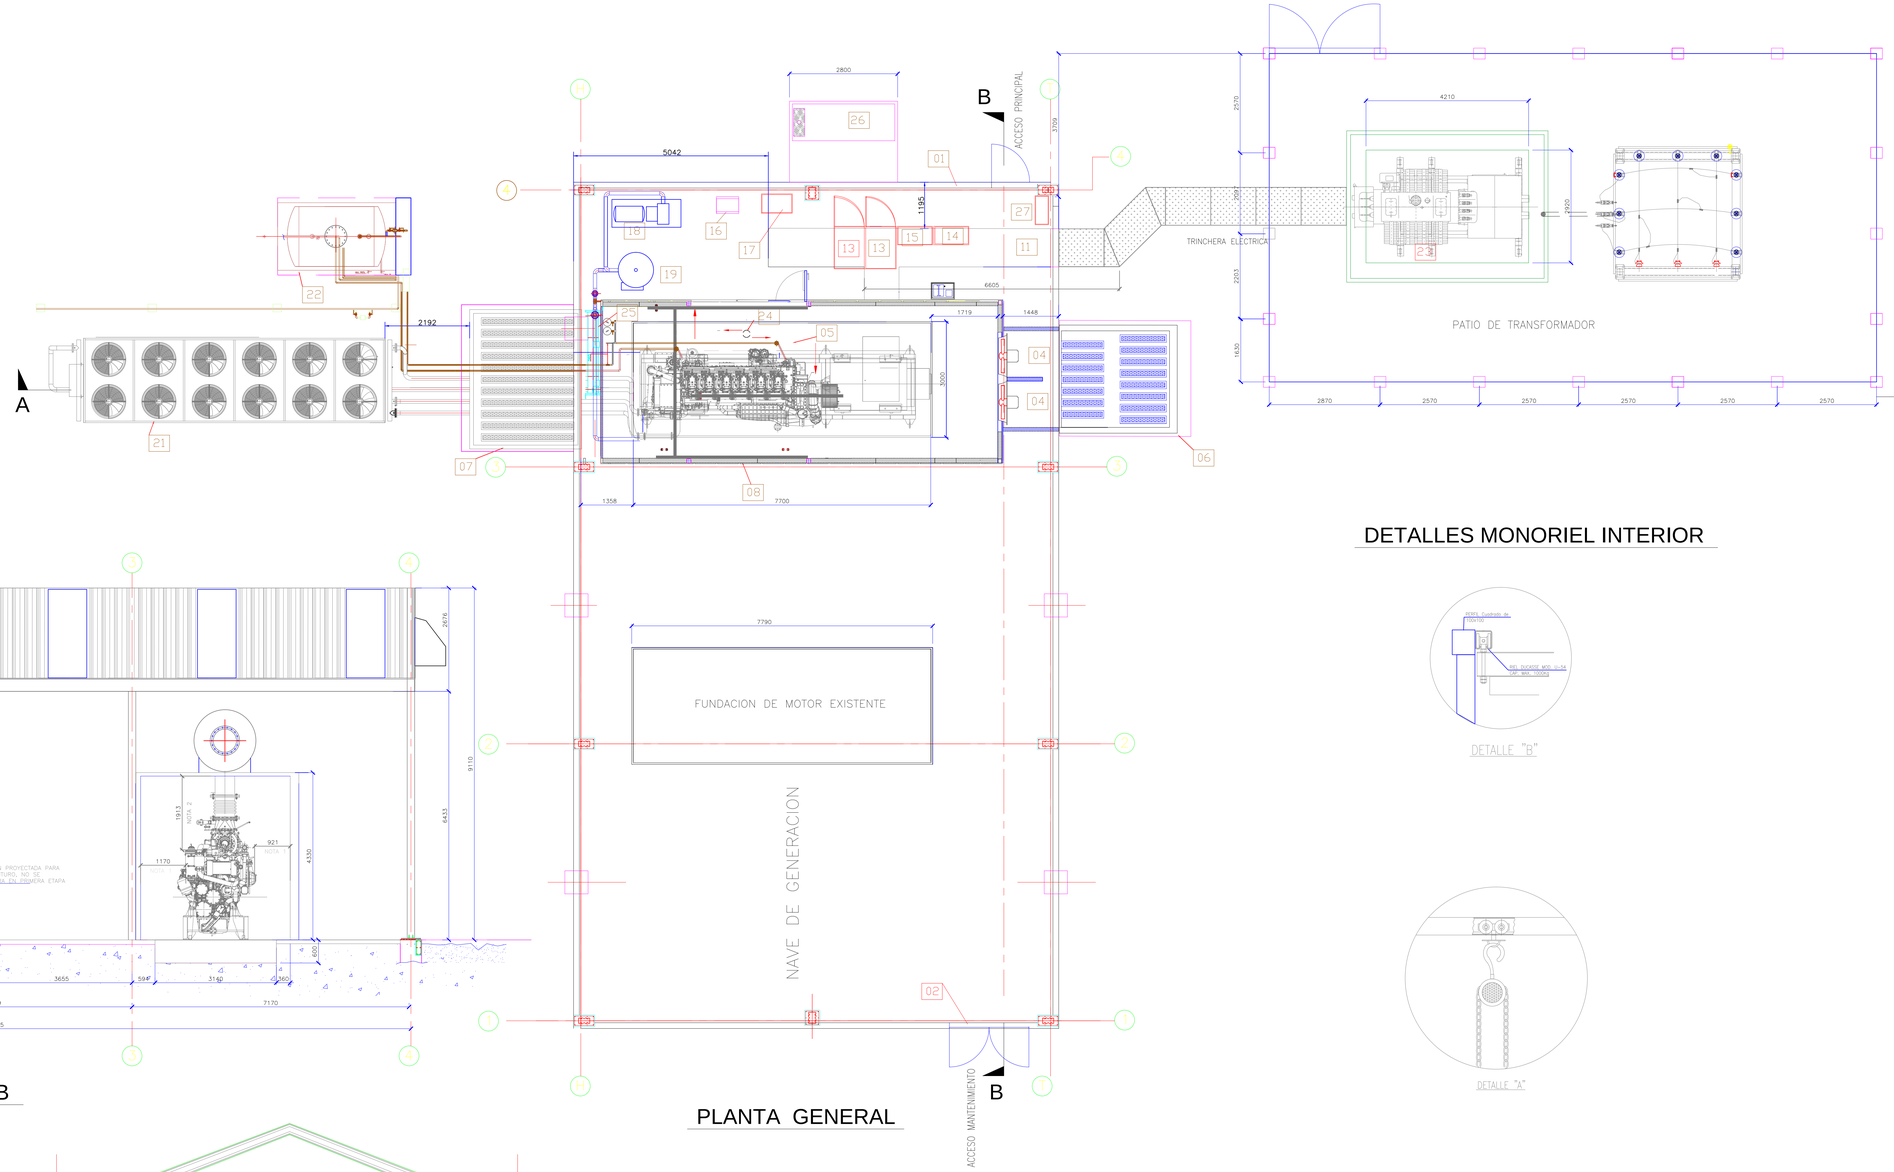

PLANTA GENERAL

DETALLES MONORIEL INTERIOR

DETALLE "B"

DETALLE "A"

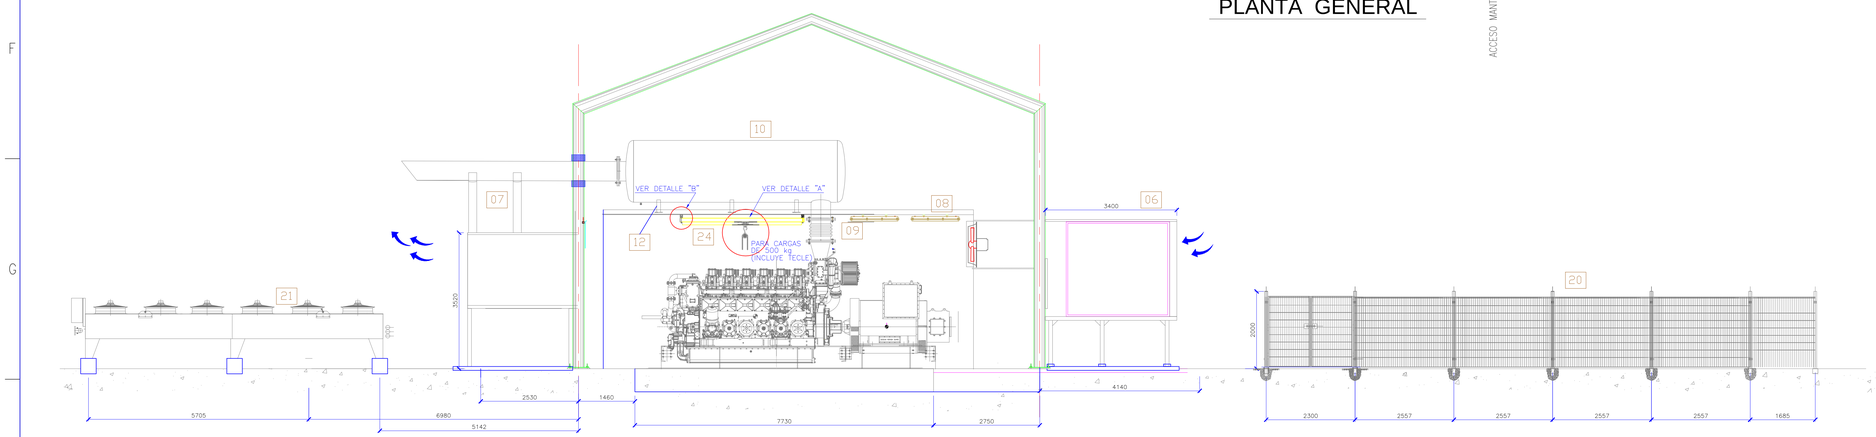

CORTE A-A

NOTA 1

SE INDICAN COTAS INTERIORES PARA FACILIDADES DE MANTENIMIENTO.

NOTA 2

SE INDICA ALTURA LIBRE INTERIOR DESDE LA TAPA DE CULATA.

AS BUILT

Revisión Revision	Modificación/Modification	Fecha Date	Nombre Name
	AS BUILT	30.08.13	A.J.A

	NOMBRE / NAME	FECHA/DATE	FIRMA / SIGNATURE
DISEÑO / DESIGNER	J. ALGUERNO L.	30.08.13	
DIBUJO/DRAWN	A. APABLAZA A.	30.08.13	
REVISO / CHECKED BY	J. ALGUERNO L.	30.08.13	
APROBO / APPROVED BY	J. ALGUERNO L.	30.08.13	

EscoChile
PANAMERICANA SUR KM 24
San Bernardo – Santiago
Fono:(56-2) 3611924
Web:www.escochile.cl
email:info@escochile.cl

Archivo CAD/CAD file : MD-1158-ME-01

Proyecto/Project: TERMOGENERADOR CENTRAL MATAVERI
Cliente/Customer: MAESTRANZA DIESEL / SASIPA
Denominación/Description : DISPOSICION DE EQUIPOS GENERALES

Plano/Drawing No. : MD-1158-ME-01
60 (
O.T./WORK ORDER 1158

ESCALA/SCALE	Revisión/Revision	FORMATO ORIGINAL	Páginas/Sheet
1/75	0	DIN A1	001/001