ELEVACIÒN B–B

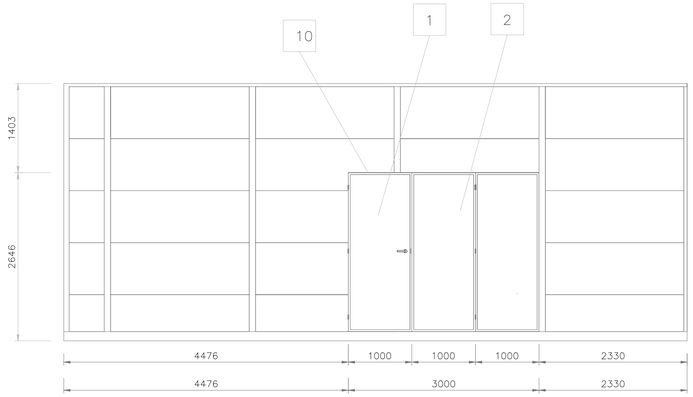

ELEVACIÒN C–C

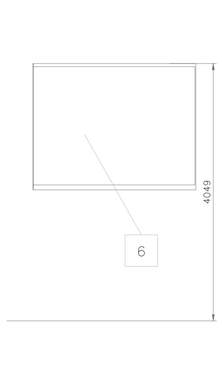

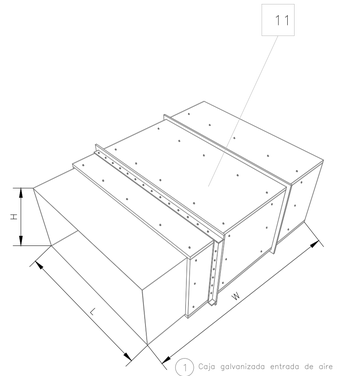

1 Caja galvanizada entrada de aire en 1,2mm espesor

2 Ducto revestido con material acústico

	Dimensiones, cm		
CANT.	W	H	L
1	3926	1180	2309

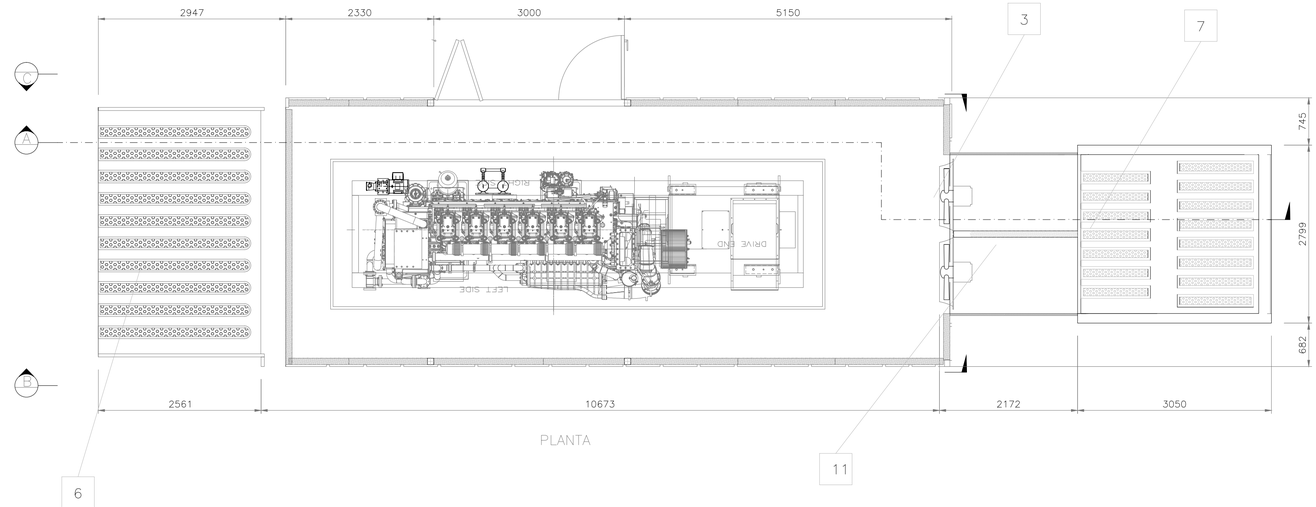

PLANTA

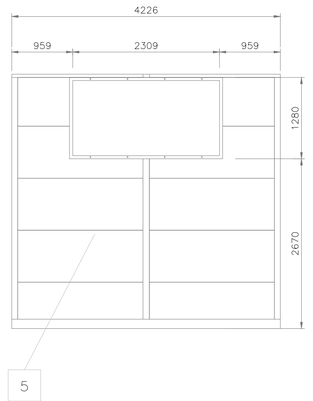

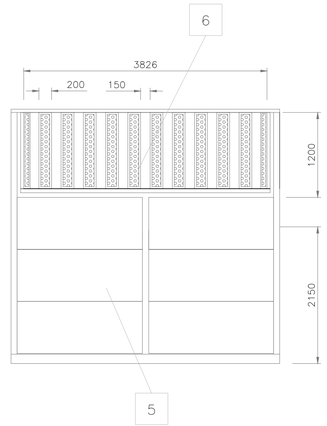

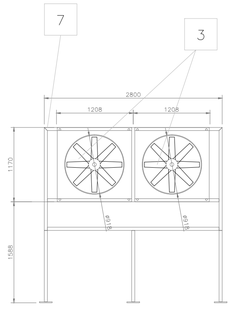

VENTILADOR AXIAL	
RPM	950
Imax 230 V(A)	7,62
Imax 400 V(A)	4,40
Imax 690 V(A)	0,0
Potencia (Kw)	1,5
Caudal (m3/hrs)	33,300
NPS dB (A)	76
Peso (kg)	60

CANTIDAD	2 UNIDADES

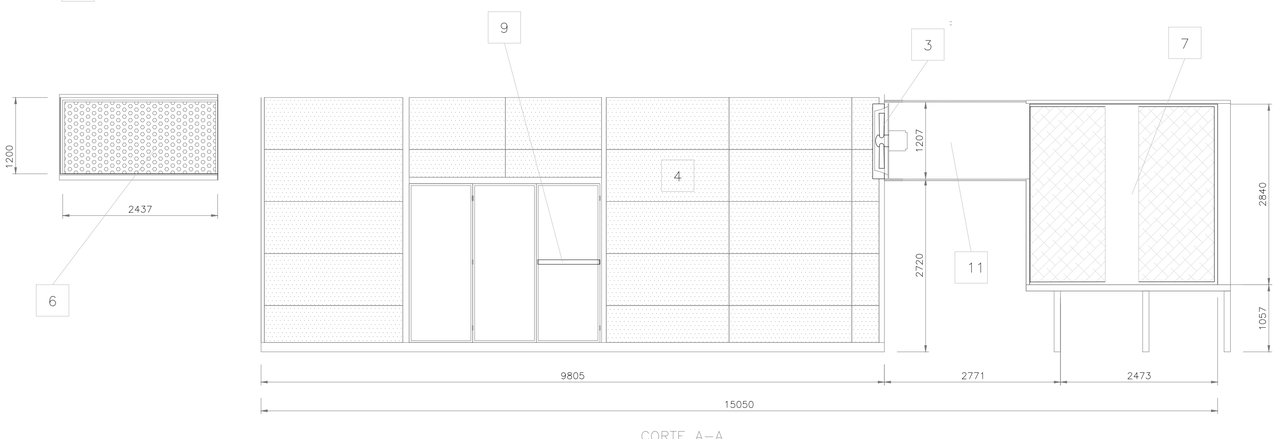

CORTE A–A

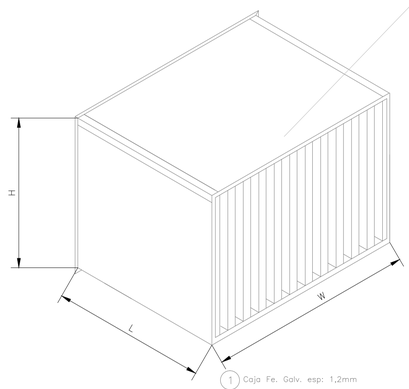

1 Caja Fe. Galv. esp: 1,2mm

2 Marco Perfil L50x50x3

3 Celda atenuadora. Perfil Aerodinámico. Esp. 200mm

4 10 celda atenuadora.

MODULO DE GENERACIÓN				
ID	Descripción	CANTIDAD		Observaciones
1	PUERTA PRINCIPAL ACUSTICA	1	unidad	metal. inso3mm 50mm esp
2	PUERTA SECUNDARIA DOBLE	1	unidad	metal. inso3mm 50mm esp
3	VENTILADOR AXIAL	2	unidades	33.300 m3/h
4	REVESTIMIENTO INTER. 150mm esp	138	m2	PL 20% perf. gal +LANA DE VIDRIO
5	REVESTIMIENTO EXTE. 150mm esp	138	m2	PL 1,2mm gal
6	CAJA INSONORIZADAS SPLITTERS DES.	1	unidad	chapa galv.1,2 con isovel
7	CAJA INSONORIZADAS SPLITTERS ADM.	1	unidad	chapa galv.1,2 con isovel
9	CERRADURA ANTIPANICO	1	unidad	
10	BURLETE GOMA PUERTA	20	mt	
11	DUCTO DE VENTILACION	1	unidad	650 KG

AS BUILT

Revisión Revision	Modificación/Modification	Fecha Date	Nombre Name
0	AS BUILT	30.08.13	A.J.A.

	NOMBRE / NAME	FECHA/DATE	FIRMA / SIGNATURE
DISEÑO / DESIGNER	J. ALGUERNO I.	30.08.13	
DIBUJO/DRAWN	A. APABLAZA A.	30.08.13	
REVISO / CHECKED BY	J. ALGÜERNO I.	30.08.13	
APROBO / APPROVED BY	J. ALGUERNO I.	30.08.13	

EscoChile
PANAMERICANA SUR KM 24
San Bernardo – Santiago
Fono:(56-2) 3611924
Web:www.escochile.cl
email:info@escochile.cl

Archivo CAD/CAD file : MD–1158–AC–01

Proyecto/Project: TERMOGENERADOR CENTRAL MATAVERI

Cliente/Customer: MAESTRANZA DIESEL / SASIPA

Denominación/Description : MODULO DE GENERACIÒN DETALLES INSONORIZADO GRUPO ELECTROGENO GE 6L250

Plano/Drawing No. : MD–1158–AC–01

O.T./WORK ORDER 1158

ESCALA/SCALE	Revisión/Revision	FORMATO ORIGINAL	Páginas/Sheet
S/ESCALA	0	DIN A1	001/001