


## ELEVACION POSTERIOR

ESC:1:50

## DETALLE RADIADOR REMOTO

ESC:1:50

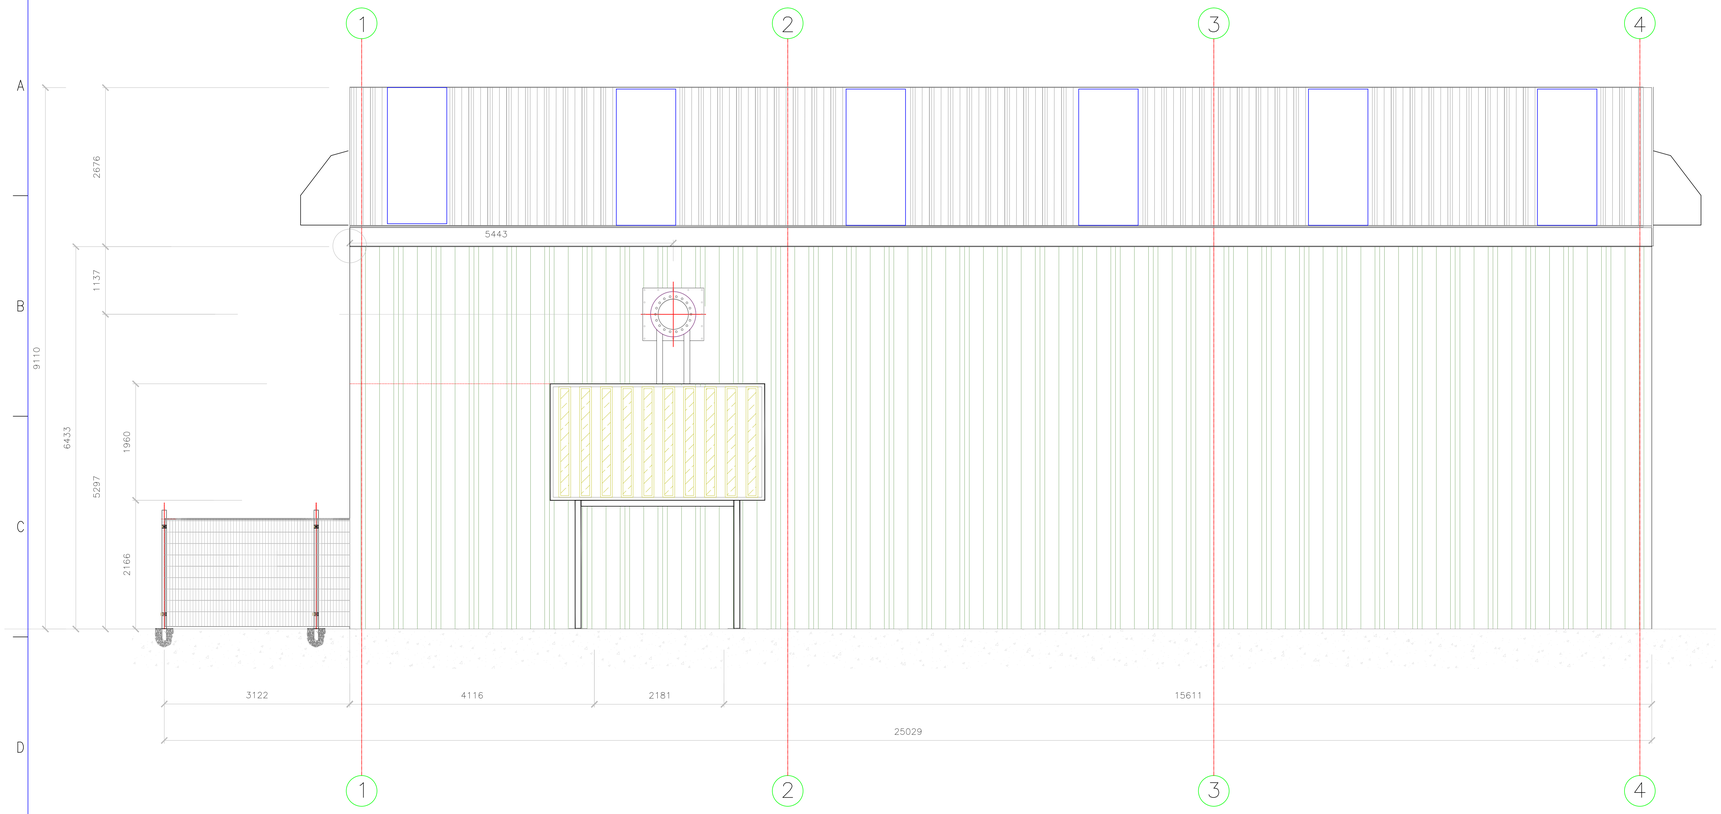


## ELEVACION LATERAL




## PLANTA

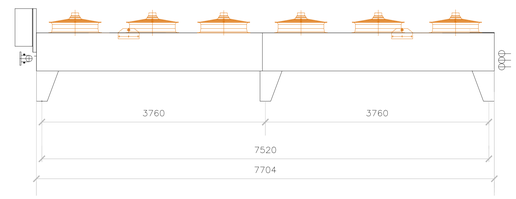


## ELEVACION LATERAL IZQUIERDA

ESC:1:60

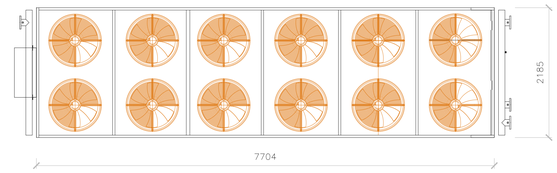AS BUILT

MD Maestranza Diesel — sasipa Leos
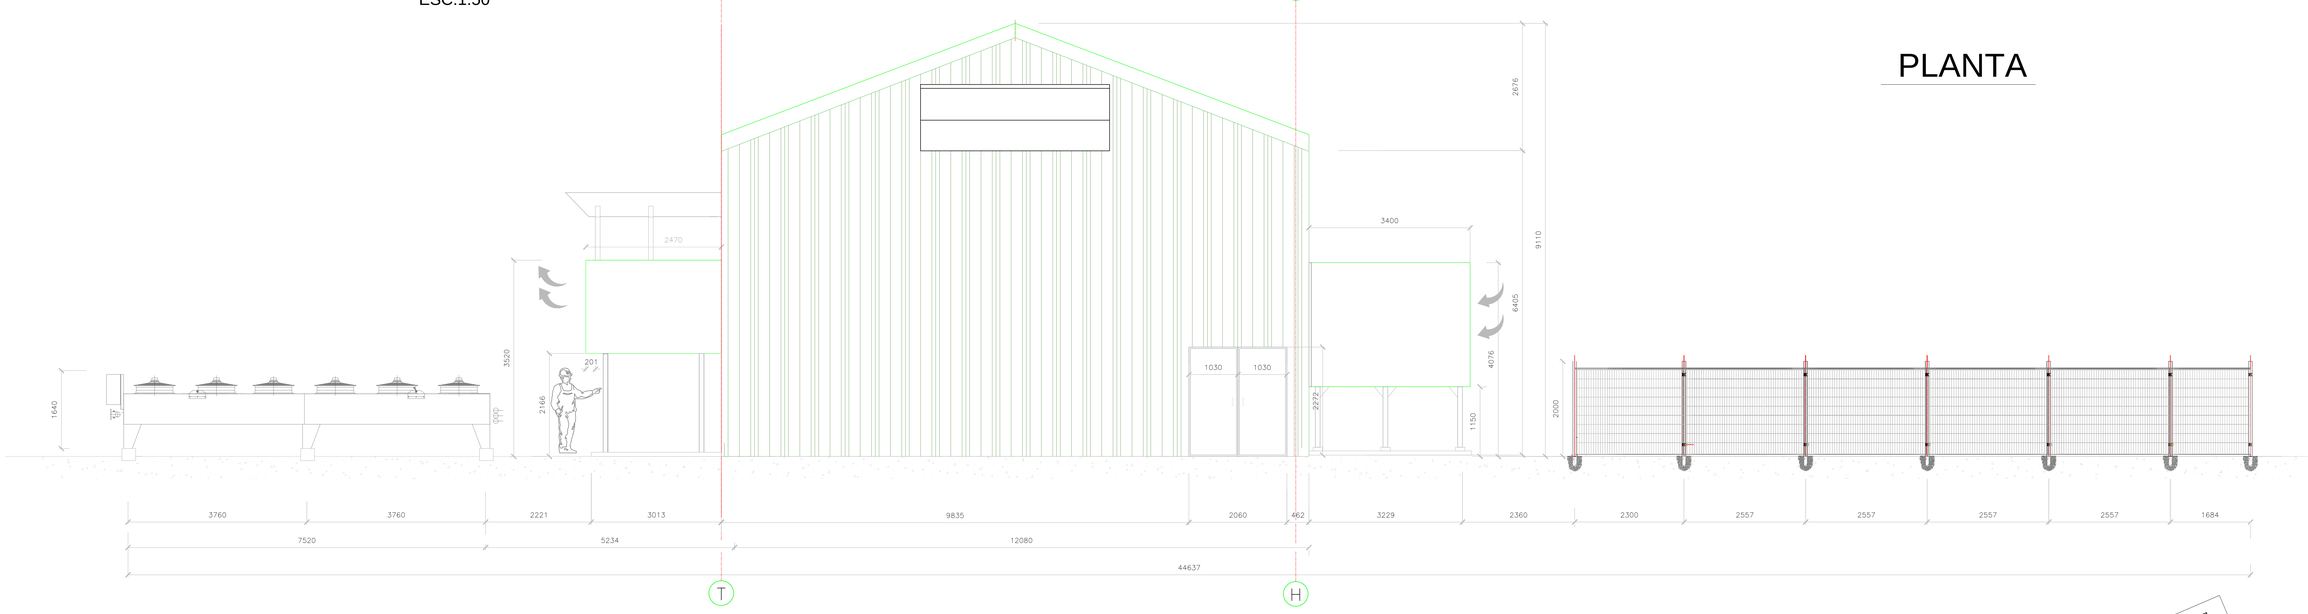
| Revisión Revision | Modificación/Modification | Fecha Date | Nombre Name |
|---|---|---|---|
| 0 | AS BUILT | 30.08.13 | A.J.A |

| | NOMBRE / NAME | FECHA/DATE | FIRMA / SIGNATURE |
|---|---|---|---|
| DISEÑO / DESIGNER | J. ALGUERNO L. | 30.08.13 | |
| DIBUJO/DRAWN | A. APABLAZA A. | 30.08.13 | |
| REVISO / CHECKED BY | J. ALGUERNO L. | 30.08.13 | |
| APROBO / APPROVED BY | J. ALGUERNO L. | 30.08.13 | |

EscoChile
PANAMERICANA SUR KM 24
San Bernardo – Santiago
Fono:(56-2) 3611924
Web:www.escochile.cl
email:info@escochile.cl

Proyecto/Project: TERMOGENERADOR CENTRAL MATAVERI
Cliente/Customer: MAESTRANZA DIESEL / SASIPA
Denominación/Description : ELEVACIONES EXTERIOR SALA DE GENERACIÓN B

Plano/Drawing No. : MD- 1158-ME-03
ISO E
O.T./WORK ORDER 1158
Archivo CAD/CAD file : MD-1158-ME-03
ESCALA/SCALE S/E
Revisión/Revision 0
FORMATO ORIGINAL DIN A1
Páginas/Sheet 001/001