MODULO 1
CUBICULO 1B

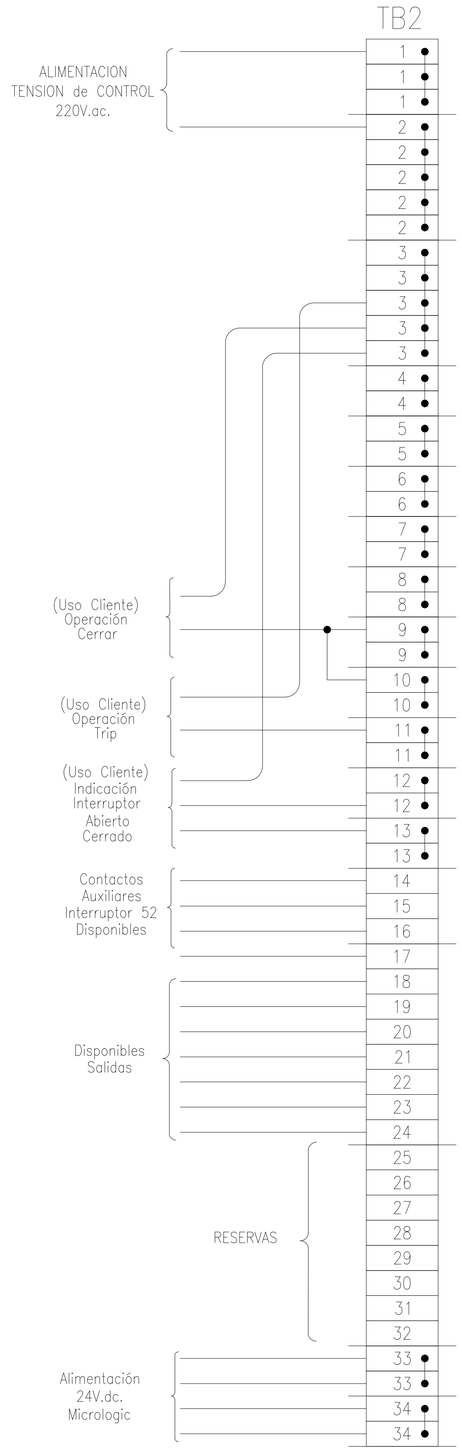

MODULO 1
CUBICULO 1A

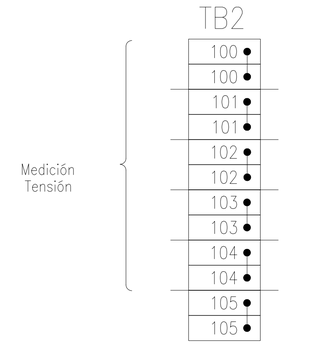

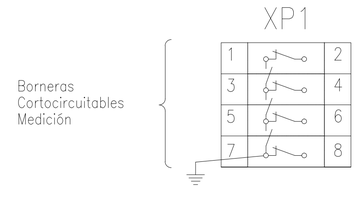

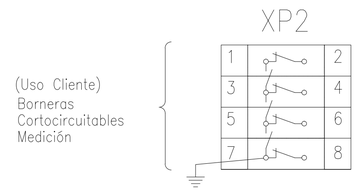

Accesorios Bornera TB2

Referencia	Descripción	Marca	Cant.
AB1VV435U	Borne 4mm.	Telemacanique	210
AB1AC24	Tapa terminal para borne AB1VV435U	Telemacanique	7
AB1AS24	Separador de Bornes	Telemacanique	72
AB1BV6	Barreta de caracteristicas enganchable (1x10 marcas)	Telemacanique	400
AB1AB8P35	Tope Plastico	Telemacanique	32
AB1AL4	Puente Unión c/tornillo (1x70 puntos)	Telemacanique	180 puntos

Accesorios Bornera XM1/XM2 (Solo Cub. 1A)

Referencia	Descripción	Marca	Cant.
1405000009-6	Borne Cortocircuitable de Prueba Universal Mod. URTK/S	Phoenix Contact	8
1405000010-K	Tapa terminal p/borne URTK/S Mod. D-URTK - Cod. 0310020	Phoenix Contact	2
1405000013-4	Eslabon Puenteador p/borne URTK/S Cod. 0311265	Phoenix Contact	2

Revisión Revision	Modificación/Modification	Fecha Date	Nombre Name
0	AS BUILT	30.08.13	S.V.R.

	NOMBRE / NAME	FECHA/DATE	FIRMA / SIGNATURE
DISEÑO / DESIGNER	S. VASQUEZ R.	30.08.13	
DIBUJO/DRAWN	S. VASQUEZ R.	30.08.13	
REVISO / CHECKED BY	J. ALGUERNO I.	30.08.13	
APROBO / APPROVED BY	S. VASQUEZ R.	30.08.13	

EscoChile
PANAMERICANA SUR KM 24
San Bernardo - Santiago
Fono:(56-2) 3611924
Web:www.escochile.cl
email:info@escochile.cl

Archivo CAD/CAD file : MD-1158-EL-07-5

Proyecto/Project: TERMOGENERADOR CENTRAL MATAVERI
Cliente/Customer: MAESTRANZA DIESEL / SASIPA
Denominación/Description : BORNERAS SWICHTGEAR
Plano/Drawing No. : MD-1158-EL-07-5
O.T./WORK ORDER: 1158
ESCALA/SCALE: S/E
Revisión/Revision: 0
FORMATO ORIGINAL: DIN A1
Páginas/Sheet: 001/003